


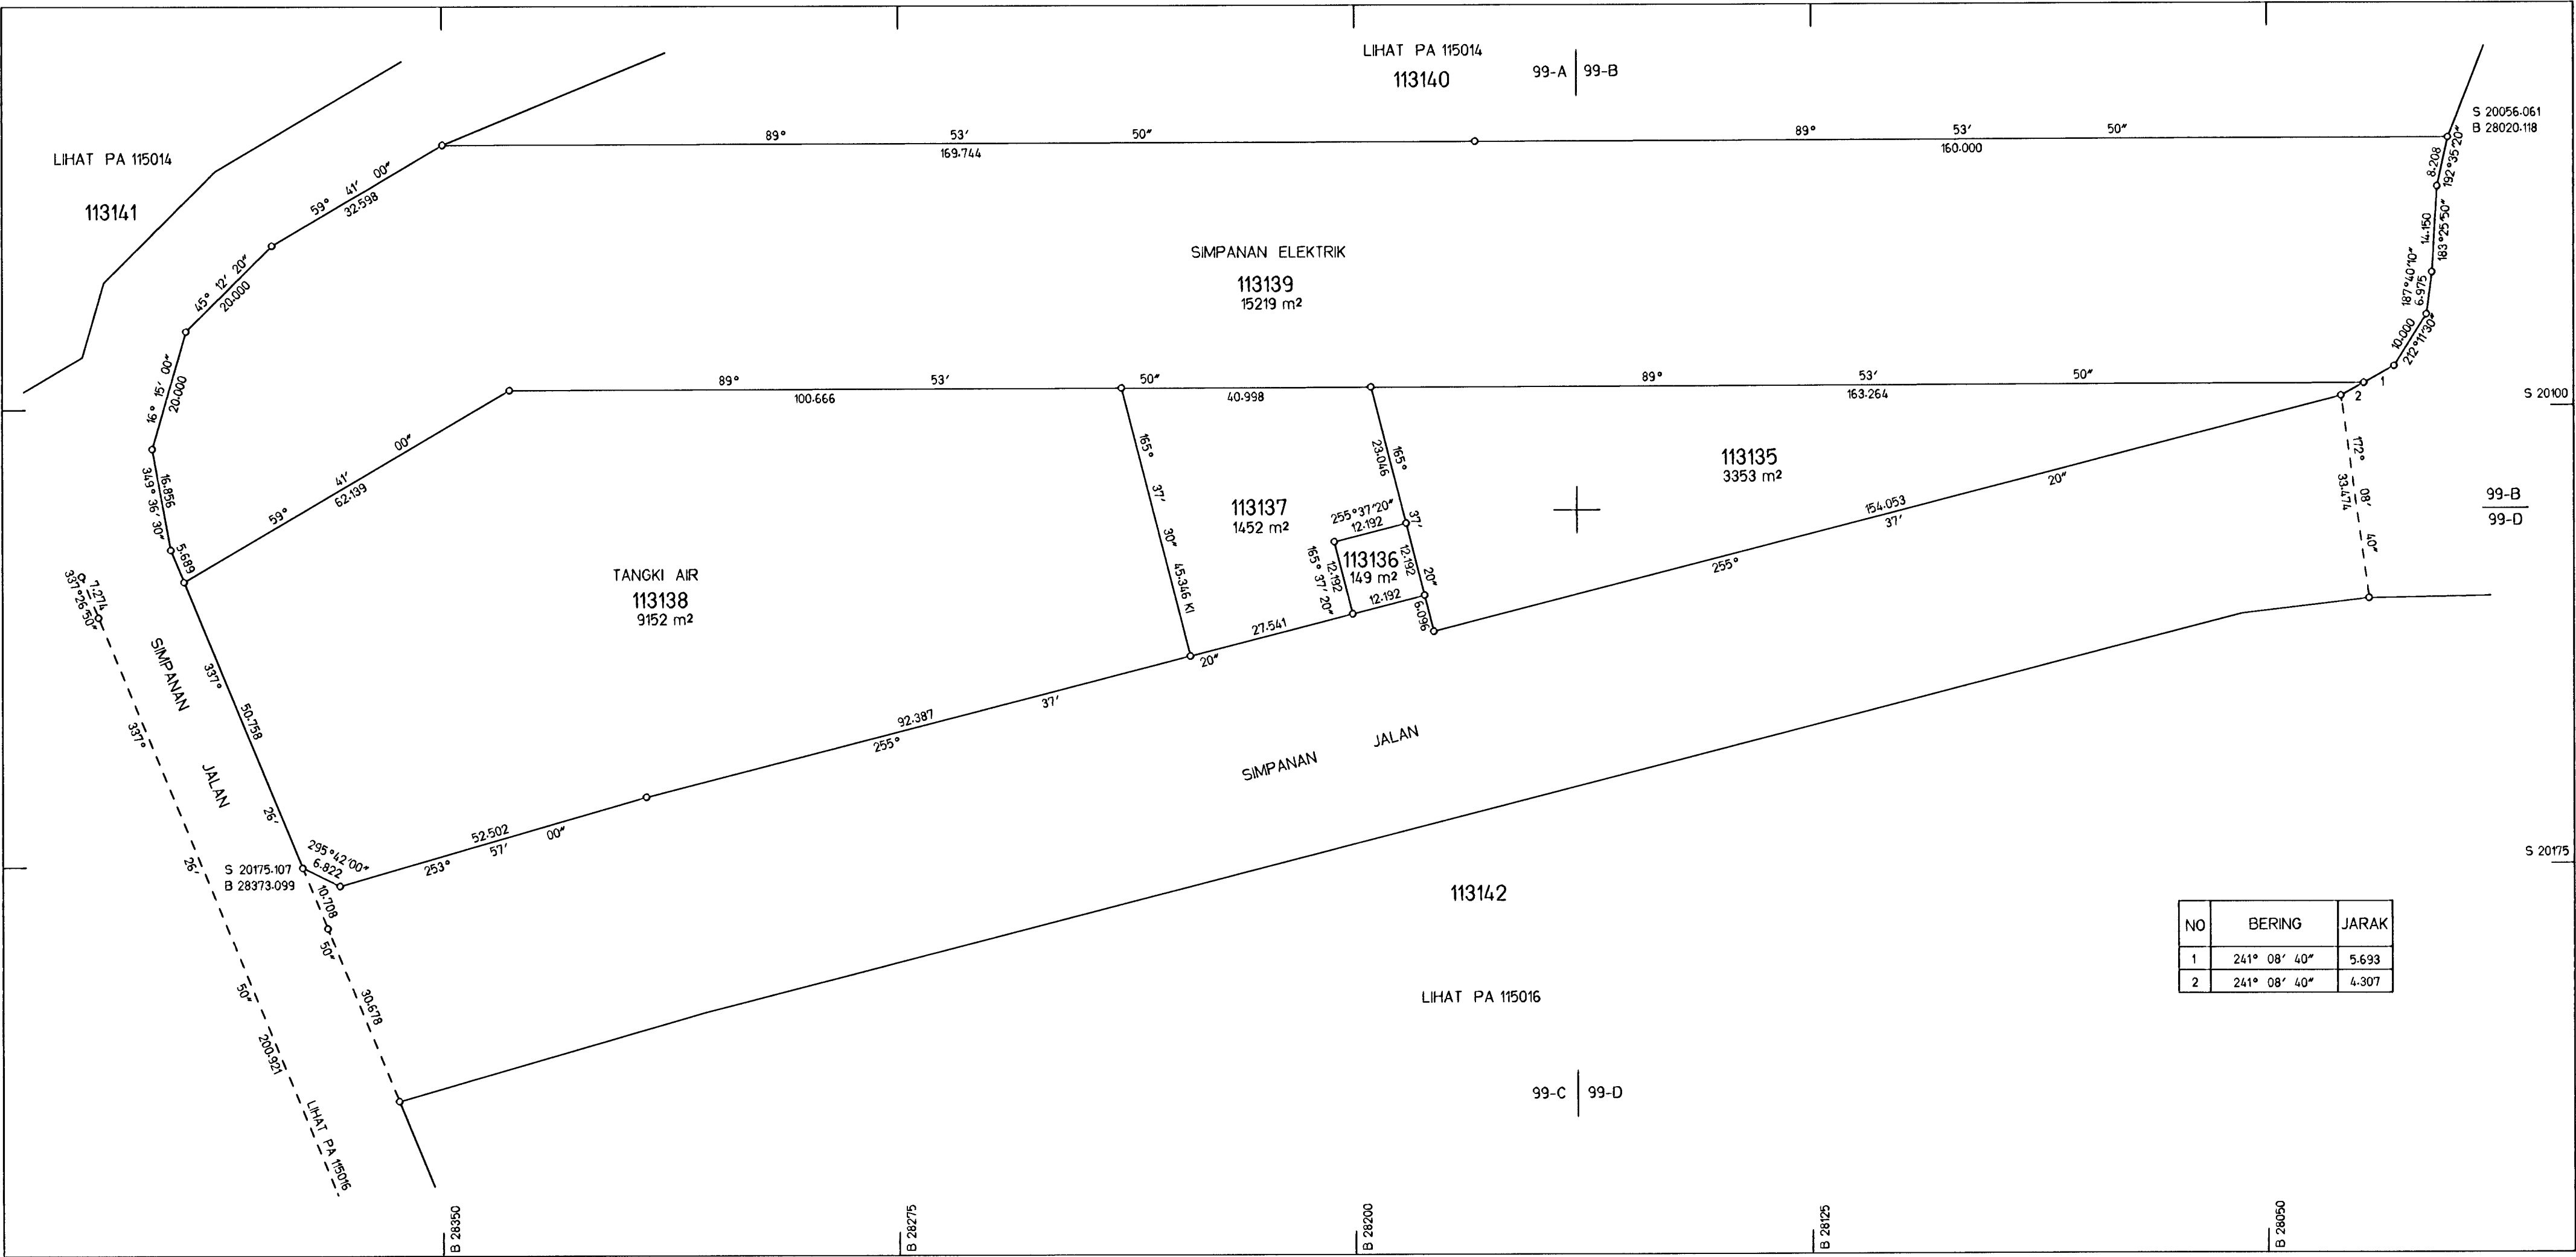

NO	BERING	JARAK
1	241° 08' 40"	5.693
2	241° 08' 40"	4.307

Saya, TUNG SOO CHYE seorang Juruukur Tanah yang dilesen di bawah Akta Juruukur Tanah Berlesen 1958 (Akta 458), memperakui bahawa pengukuran darimana pelan ini telah disediakan, telah dijalankan dan ditanda di atas tanah oleh saya atau di bawah arahan saya sendiri secara langsung di lapangan semata-mata mengikut Peraturan-peraturan Juruukur Tanah Berlesen, dan bahawa pelan ini secara tepat mewakili pengukuran yang telah disempurnakan pada.....28.....haribulan.....Disember.....2004
Bahawa saya bertanggungjawab sepenuhnya ke atas salah betulnya ukuran ini.
Bertarikh.....18.....haribulan.....Jun.....2008

Diluluskan oleh

(John Elvis Koh. PPT)
Pegarah Ukur dan Pemetaan
Selangor

Juruukur Tanah Yang Dilesen di bawah Akta 458

Serentak Dengan PA 115014 , 115016-115021 & 115033

Fail Ukur PUBLSEL671/2004

Fail Pej Tanah PTK 5A/47/2003

Lembar Piawai 99-A, 99-B, 99-C & 99-D

JK 2995 M 149-199

BK 86728-86732

NEGERI SELANGOR

DAERAH KLANG

MUKIM KLANG

LOT 113135-113139

PERINGKAT 2
LOT-LOT INI SEBAHAGIAN LOT 72086 (PA 80582) YANG
TELAH DIUKUR SECARA BERPERINGKAT DALAM PELAN
FAHRASAT (PA 115033)

SKALA 1 : 750

NOTA :-

- 1) Lot-lot yang terbit daripada pecahan dan penyerahan untuk Simpanan Jalan
- 2) Lot 113939 diserahkan untuk Simpanan Elektrik

PA 115015