
RUJUKAN	BEARING	JARAK
141	302°48'00"	41.243
142	310°15'20"	41.242
143	317°43'00"	40.915
144	321°26'40"	159.686
145	325°47'50"	37.557
146	334°29'50"	37.935
147	343°12'00"	37.935
148	351°54'10"	37.934
149	0°36'20"	37.933
150	9°18'30"	29.783
151	9°18'00"	7.562
152	11°17'30"	59.463
153	6°33'30"	58.877
154	1°49'30"	40.273
155	318°04'50"	13.916
156	277°00'50"	73.333
157	281°01'40"	73.191
158	289°03'40"	73.191
159	293°04'30"	27.027

Nota:
Sebahagian dari Mukim Dengkil Daerah Sepang telah diisytiharkan menjadi Bandar Cyberjaya Daerah Sepang melalui P.W.K Negeri Selangor No. 288 bertarikh 19.01.2017

Semua lot terlibat dengan perubahan diatas

13-09-2018

(Sr Dr. Zainal Bin A Majeed, FRISM)
Pengarah Ukur Dan Pemetaan
Selangor Darul Ehsan

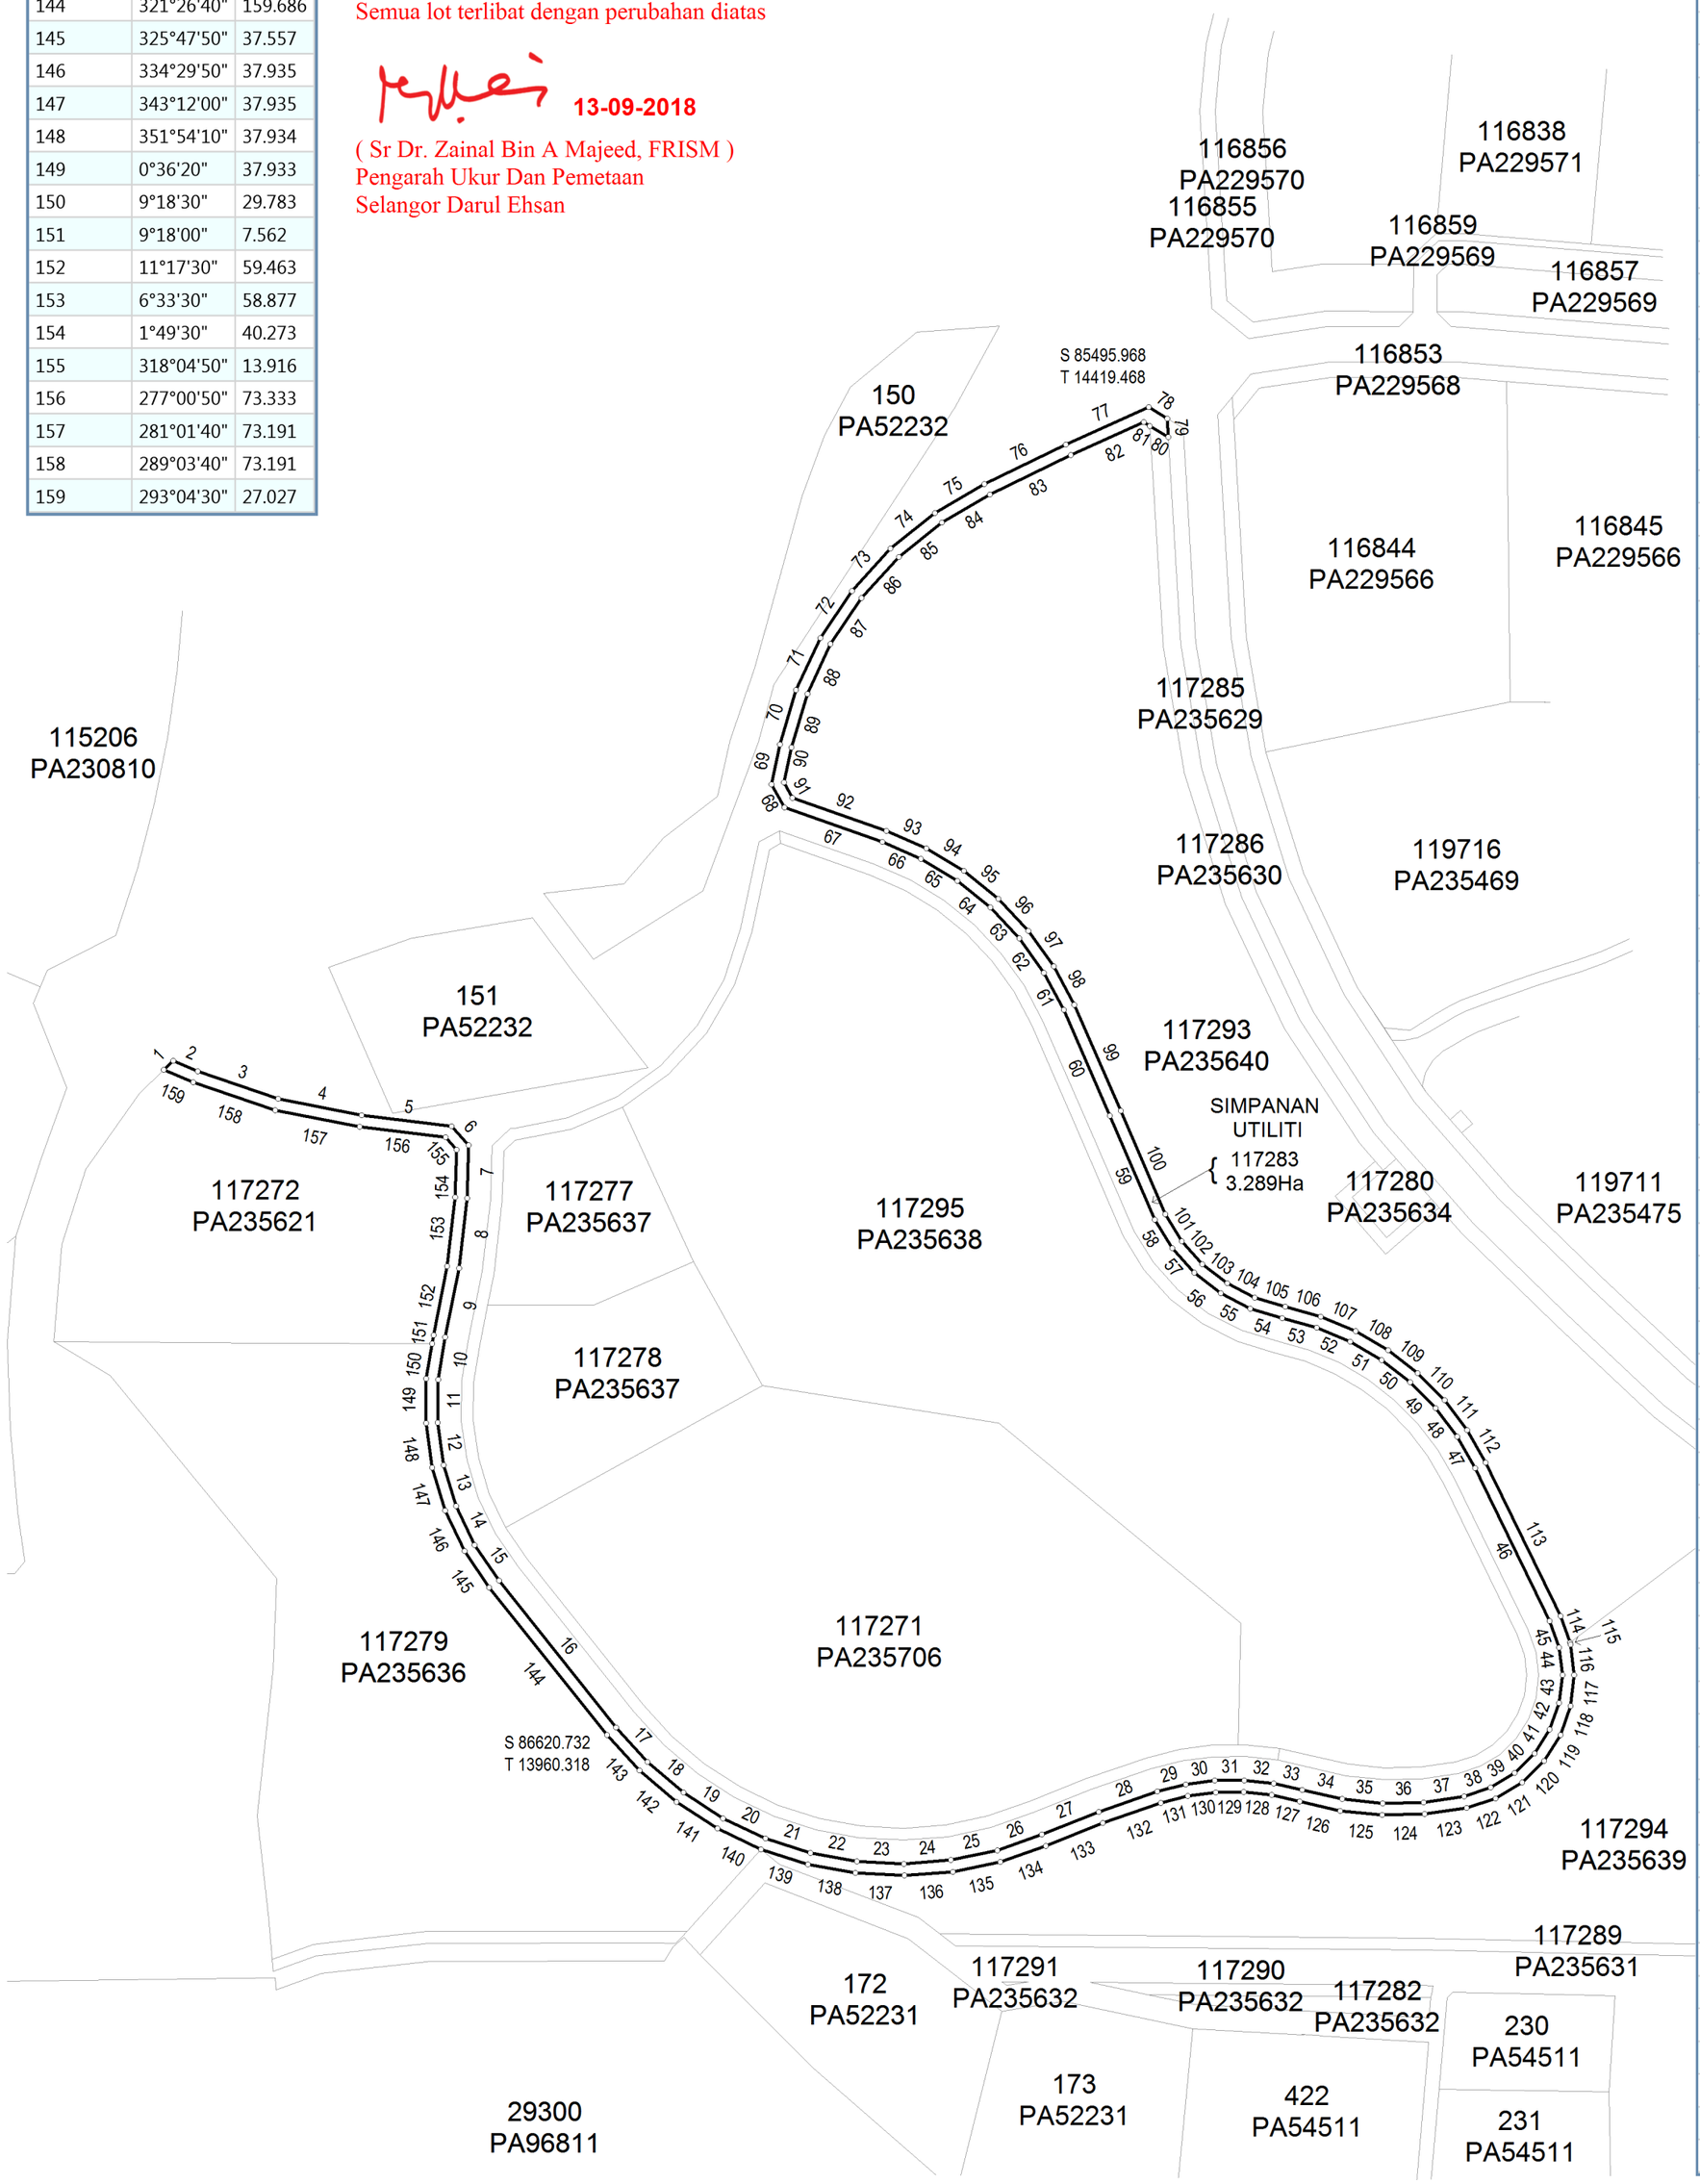

RUJUKAN	BEARING	JARAK
1	45°38'20"	10.829
2	113°04'30"	22.522
3	109°03'30"	72.139
4	101°01'40"	72.137
5	97°00'50"	76.728
6	138°05'00"	21.677
7	181°49'40"	44.701
8	186°33'30"	59.704
9	191°17'20"	59.702
10	189°18'30"	36.411
11	180°36'20"	36.412
12	171°54'10"	36.412
13	163°12'00"	36.413
14	154°29'50"	36.415
15	145°47'40"	36.415
16	141°26'40"	158.981
17	137°43'00"	39.938
18	130°15'20"	39.938
19	122°48'00"	39.940
20	115°21'00"	39.776
21	107°54'10"	40.103
22	100°25'20"	39.937
23	92°57'30"	39.940
24	85°30'10"	39.940
25	78°02'40"	39.938
26	70°35'00"	39.941
27	68°13'30"	52.229
28	70°57'40"	52.229
29	75°44'20"	24.974
30	82°33'20"	24.974
31	89°22'30"	24.972
32	96°11'20"	24.975
33	103°00'40"	24.973
34	102°52'40"	34.563
35	95°48'10"	34.565
36	88°43'20"	34.566
37	81°38'50"	34.566
38	71°35'50"	23.800
39	58°35'00"	23.801
40	45°34'10"	23.799
41	32°33'10"	23.802
42	19°32'30"	23.799
43	6°31'30"	23.802
44	353°30'50"	23.799
45	340°29'50"	23.803
46	333°59'30"	143.967
47	330°15'10"	30.644
48	322°46'30"	30.644
49	315°18'00"	30.641
50	307°49'20"	30.644
51	300°20'40"	30.642
52	292°52'10"	30.642
53	285°23'40"	30.641
54	286°51'30"	28.159
55	297°15'40"	28.161
56	307°40'00"	28.161
57	318°03'50"	28.161
58	328°28'20"	28.163
59	336°44'40"	96.043
60	336°17'30"	97.748
61	332°12'00"	35.861
62	324°26'30"	35.860
63	316°40'50"	35.860
64	308°55'20"	35.860
65	301°09'50"	35.859
66	293°24'10"	35.858
67	289°31'30"	87.843
68	330°48'50"	22.541
69	12°06'00"	34.296
70	16°26'00"	48.337

RUJUKAN	BEARING	JARAK
71	25°05'50"	48.339
72	33°45'40"	48.339
73	42°25'20"	48.339
74	51°05'10"	48.340
75	59°45'00"	48.340
76	64°01'20"	76.656
77	65°58'00"	77.170
78	121°17'10"	18.333
79	176°36'20"	15.808
80	301°17'00"	18.243
81	301°17'30"	5.988
82	245°55'00"	68.068
83	244°01'20"	76.117
84	239°45'00"	47.210
85	231°05'10"	46.824
86	222°25'20"	46.824
87	213°45'40"	46.824
88	205°05'50"	46.824
89	196°26'00"	47.201
90	192°06'10"	30.151
91	150°48'30"	15.007
92	109°31'30"	84.413
93	113°24'10"	36.876
94	121°09'50"	37.216
95	128°55'10"	37.216
96	136°40'50"	37.215
97	144°26'30"	37.217
98	152°12'00"	36.896
99	156°17'30"	98.145
100	156°44'40"	95.360
101	148°28'20"	26.528
102	138°03'50"	26.341
103	127°40'00"	26.341
104	117°15'50"	26.339
105	106°51'20"	27.122
106	105°23'40"	31.167
107	112°52'10"	31.950
108	120°20'50"	31.948
109	127°49'20"	31.950
110	135°18'00"	31.949
111	142°46'30"	31.951
112	150°15'10"	31.623
113	153°59'30"	144.862
114	160°29'50"	23.573
115	160°28'20"	1.939
116	173°30'50"	26.080
117	186°31'40"	26.083
118	199°32'20"	26.081
119	212°33'20"	26.084
120	225°34'10"	26.080
121	238°35'10"	26.082
122	251°36'00"	25.818
123	261°38'40"	36.064
124	268°43'20"	35.803
125	275°48'10"	35.800
126	282°52'30"	35.195
127	283°00'30"	24.388
128	276°11'20"	23.783
129	269°22'20"	23.781
130	262°33'30"	23.782
131	255°44'20"	23.961
132	250°57'40"	51.573
133	248°13'20"	52.196
134	250°35'00"	40.798
135	258°02'30"	41.244
136	265°30'10"	41.244
137	272°57'40"	41.242
138	280°25'40"	41.243
139	287°54'00"	41.407
140	295°20'50"	41.076

NOTA :
DAHULUNYA SEBAHAGIAN LOT 141-143,146-149,152-154 (PA52232) , 157,163 & 167-170 (PA52231)

Asas Koordinat GDM2000 Cassini-Soldner

NEGERI SELANGOR

DAERAH SEPANG

MUKIM DENGKIL

LOT 117283

DISEDIAKAN OLEH HAZLAMI BIN RAMLI

SKALA 1 : 5000

PETA KADASTER 109C

PA235626

"Saya NG YIN MENG seorang Juruukur Tanah
Berlesen di bawah Akta Juruukur Tanah Berlesen 1958 (Akta 458) memperakui bahawa pengukuran dari mana pelan ini telah disediakan, telah dijalankan dan ditanda diatas tanah oleh saya atau dibawah arahan saya sendiri secara langsung di lapangan semata-mata mengikut Peraturan-peraturan Juruukur Tanah Berlesen, dan bahawa pelan ini secara tepat mewakili pengukuran yang telah disempurnakan pada 14 haribulan Ogos 2015.

Bahawa saya bertanggungjawab sepenuhnya ke atas salah betulnya ukuran ini.

Bertarikh 24 haribulan Ogos 2017

Jurukur Tanah Yang Diberesen Di Bawah Akta 458"

FAIL UKUR PUBLSEL859_2016

FAIL PEJ. TANAH PTS/01/PB01/39/1012

DILULUSKAN OLEH

Sr DR. ZAINAL BIN A MAJEED
PENGARAH UKUR DAN PEMETAAN SELANGOR

Tarikh: 30/08/2017