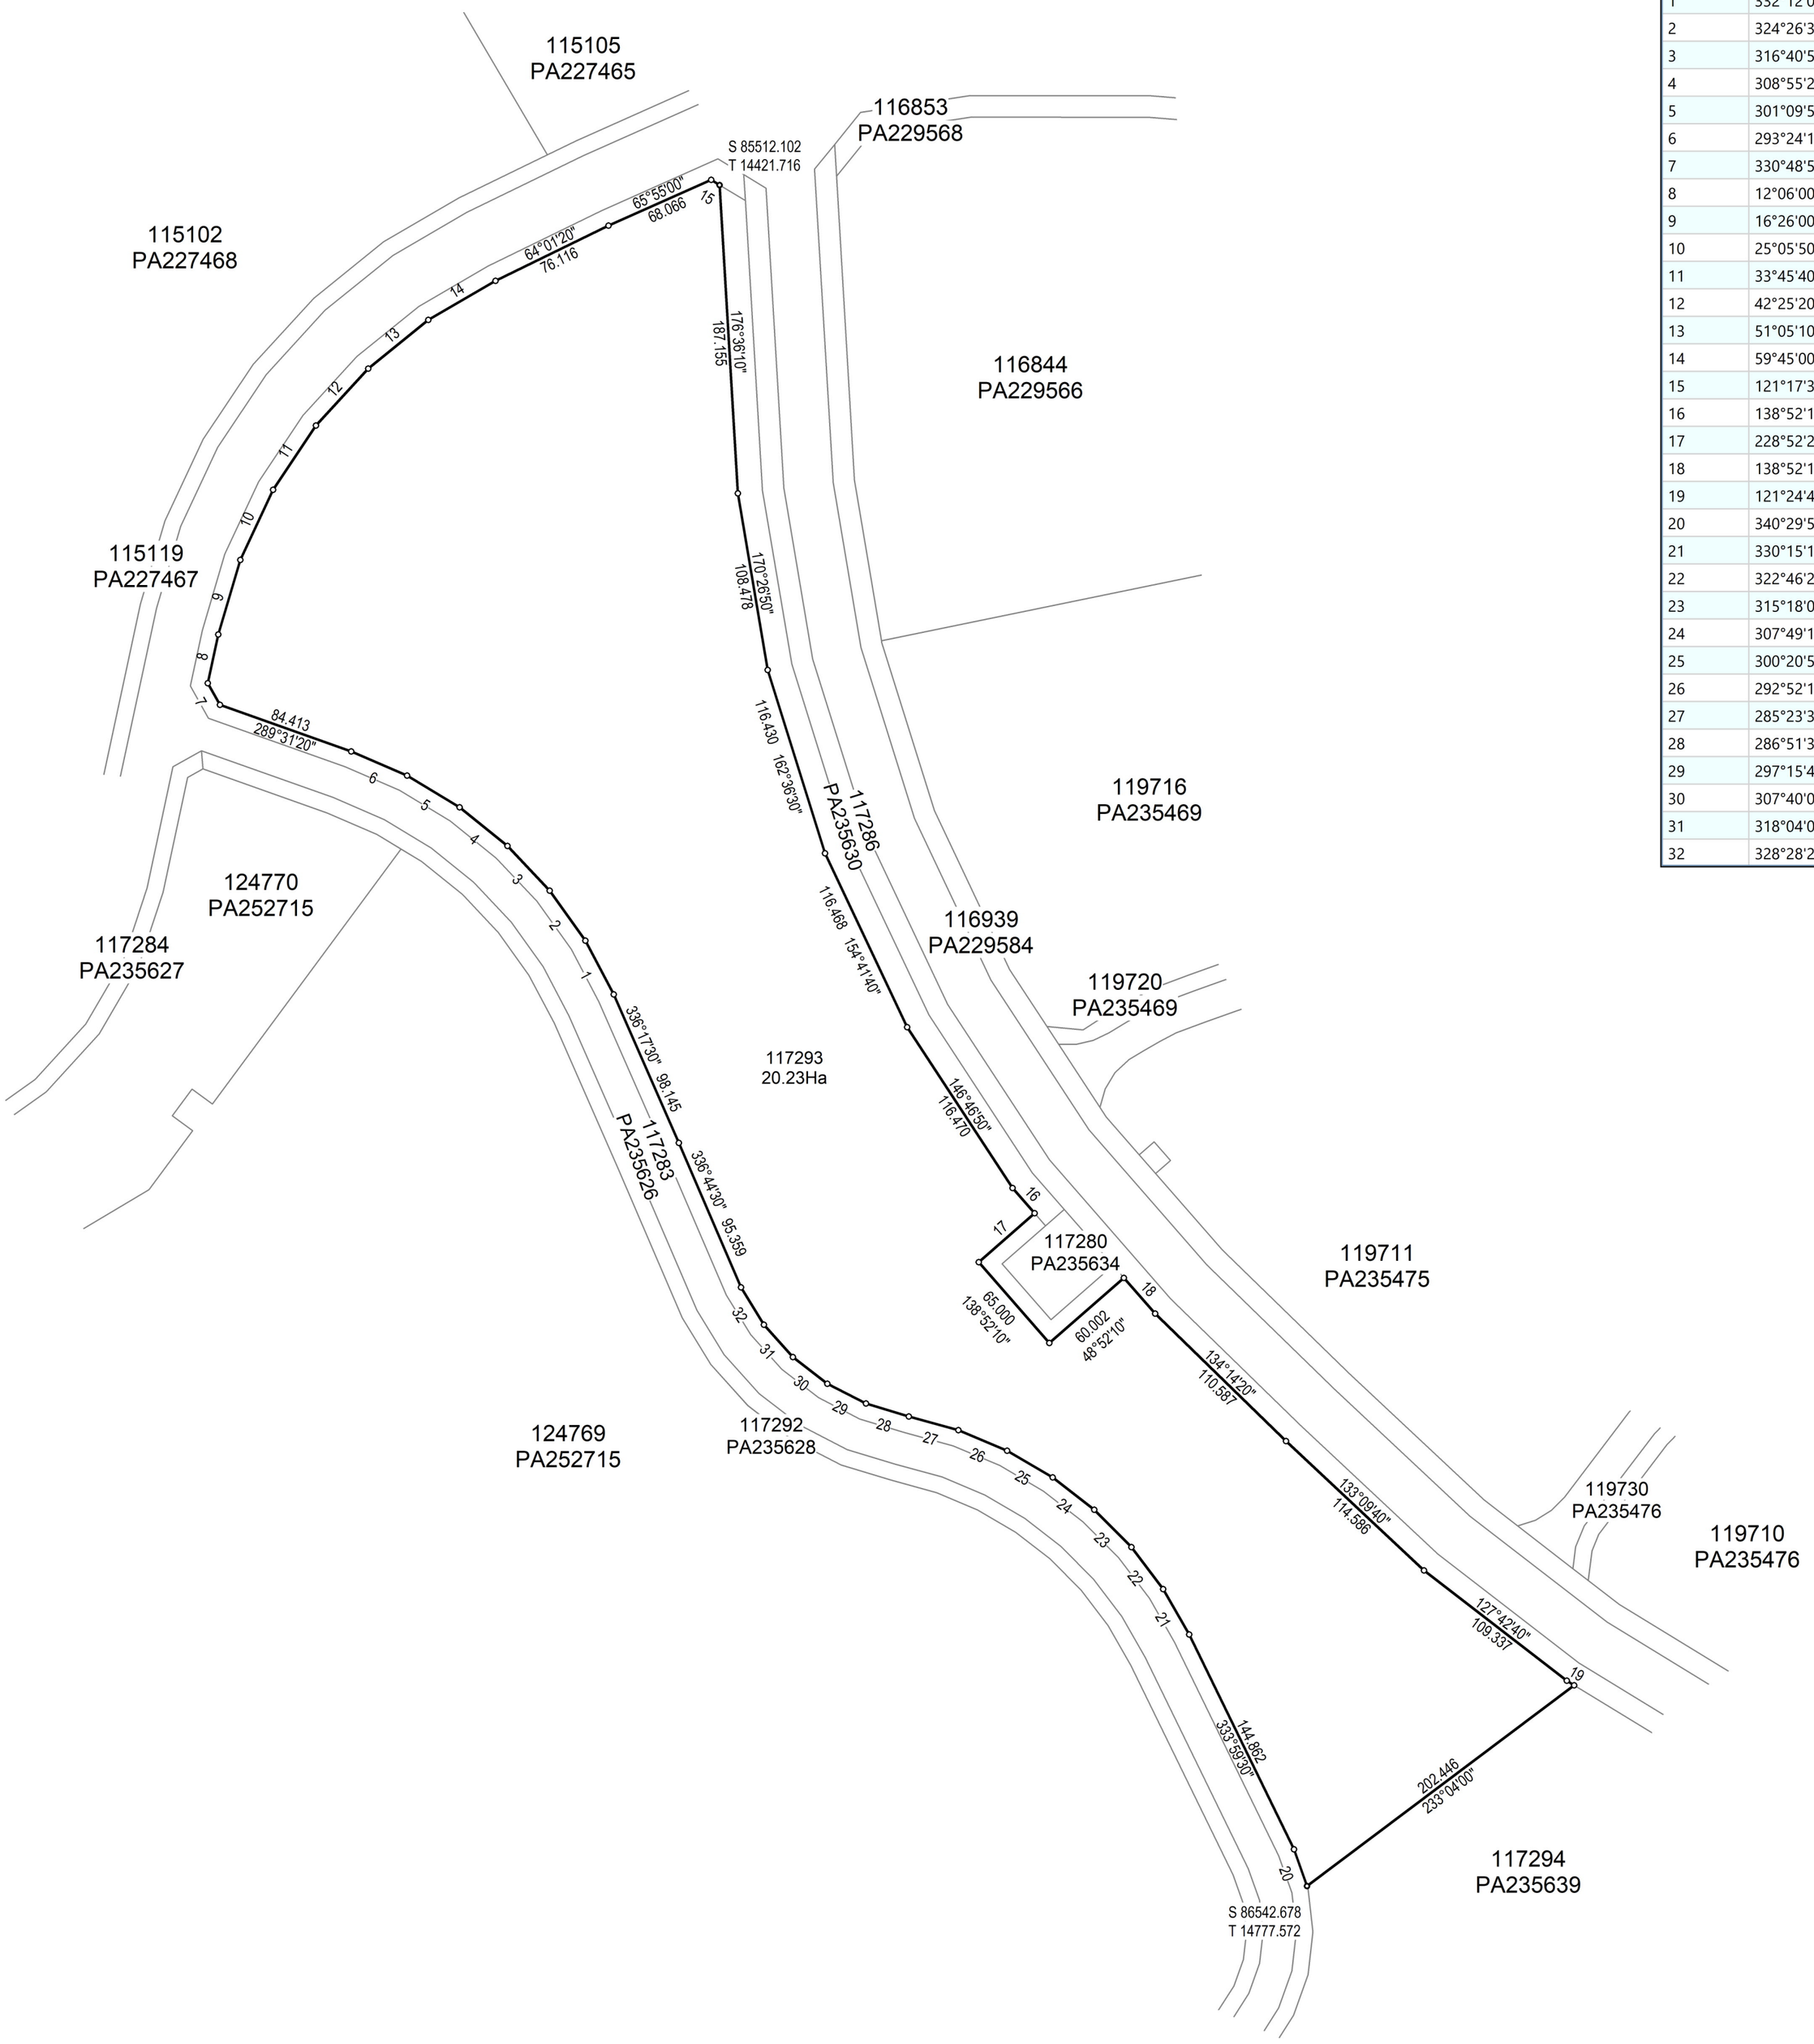


RUJUKAN	BEARING	JARAK
1	332°12'00"	36.895
2	324°26'30"	37.216
3	316°40'50"	37.215
4	308°55'20"	37.216
5	301°09'50"	37.215
6	293°24'10"	36.876
7	330°48'50"	15.007
8	12°06'00"	30.150
9	16°26'00"	47.201
10	25°05'50"	46.823
11	33°45'40"	46.822
12	42°25'20"	46.822
13	51°05'10"	46.823
14	59°45'00"	47.208
15	121°17'30"	5.988
16	138°52'10"	20.410
17	228°52'20"	44.999
18	138°52'10"	28.795
19	121°24'40"	5.240
20	340°29'50"	23.574
21	330°15'10"	31.623
22	322°46'20"	31.950
23	315°18'00"	31.948
24	307°49'10"	31.951
25	300°20'50"	31.947
26	292°52'10"	31.950
27	285°23'30"	31.167
28	286°51'30"	27.121
29	297°15'40"	26.340
30	307°40'00"	26.340
31	318°04'00"	26.341
32	328°28'20"	26.528

NOTA :
UKURAN SEMULA LOT 117293 (PA235640) UNTUK STRATA

Asas Koordinat GDM2000 Cassini-Soldner

NEGERI SELANGOR

DAERAH SEPANG

BANDAR CYBERJAYA

LOT 117293

DISEDIAKAN OLEH ESMANOOR BIN OMAR

SKALA 1 : 3000

PETA KADASTER 109C

PA252711

Saya, Sr. HJ. HASHIM BIN SIBELIK, S.M.S., P.J.K., seorang Juruukur Tanah yang dilesen di bawah Akta Juruukur Tanah Berlesen 1958 (Akta 458), memperakui bahawa pengukuran darimana pelan ini telah disediakan, telah dijalankan dan ditanda di atas tanah oleh saya atau dibawah arahan saya sendiri secara langsung di lapangan semata-mata mengikut Peraturan-peraturan Juruukur Tanah Berlesen, dan bahawa sebahagian pelan ini secara tepat mewakili pengukuran yang telah disempurnakan pada 30 haribulan Oktober 2020

Bahawa saya bertanggungjawab sepenuhnya ke atas salah betulnya ukuran ini.

Bertarikh 06 haribulan Januari 2021

Jurukur Tanah Yang Dilesen Di Bawah Akta 458

FAIL UKUR PUBLSEL1165_2020

FAIL PEJ. TANAH

DILULUSKAN OLEH

SR HAMDAN BIN AB. AZIZ
PENGARAH UKUR DAN PEMETAAN SELANGOR
TARIKH : 06.01.2021