


KEY PLAN
SCALE 1 : 125 000

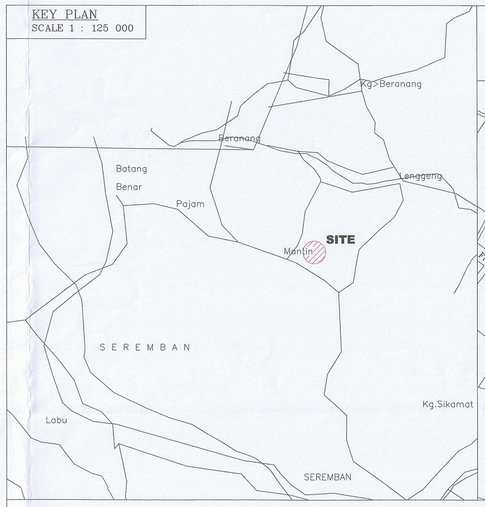

LOCATION PLAN
MUKIM OF SETUL
DISTRICT OF SEREMBAN
NEGERI SEMBILAN
SYIT PIAWAI : 35-D-II & 35-D-IV
SCALE 8 RANTAI SEINCHI

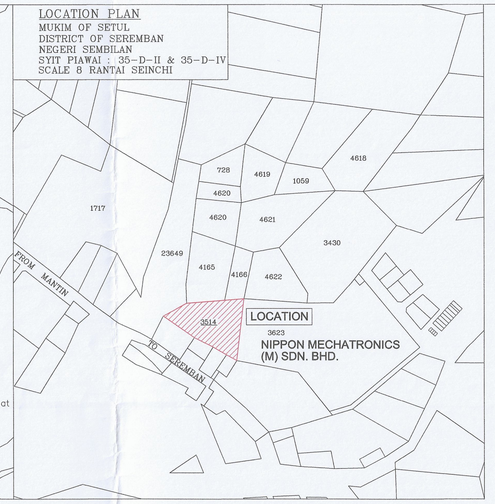

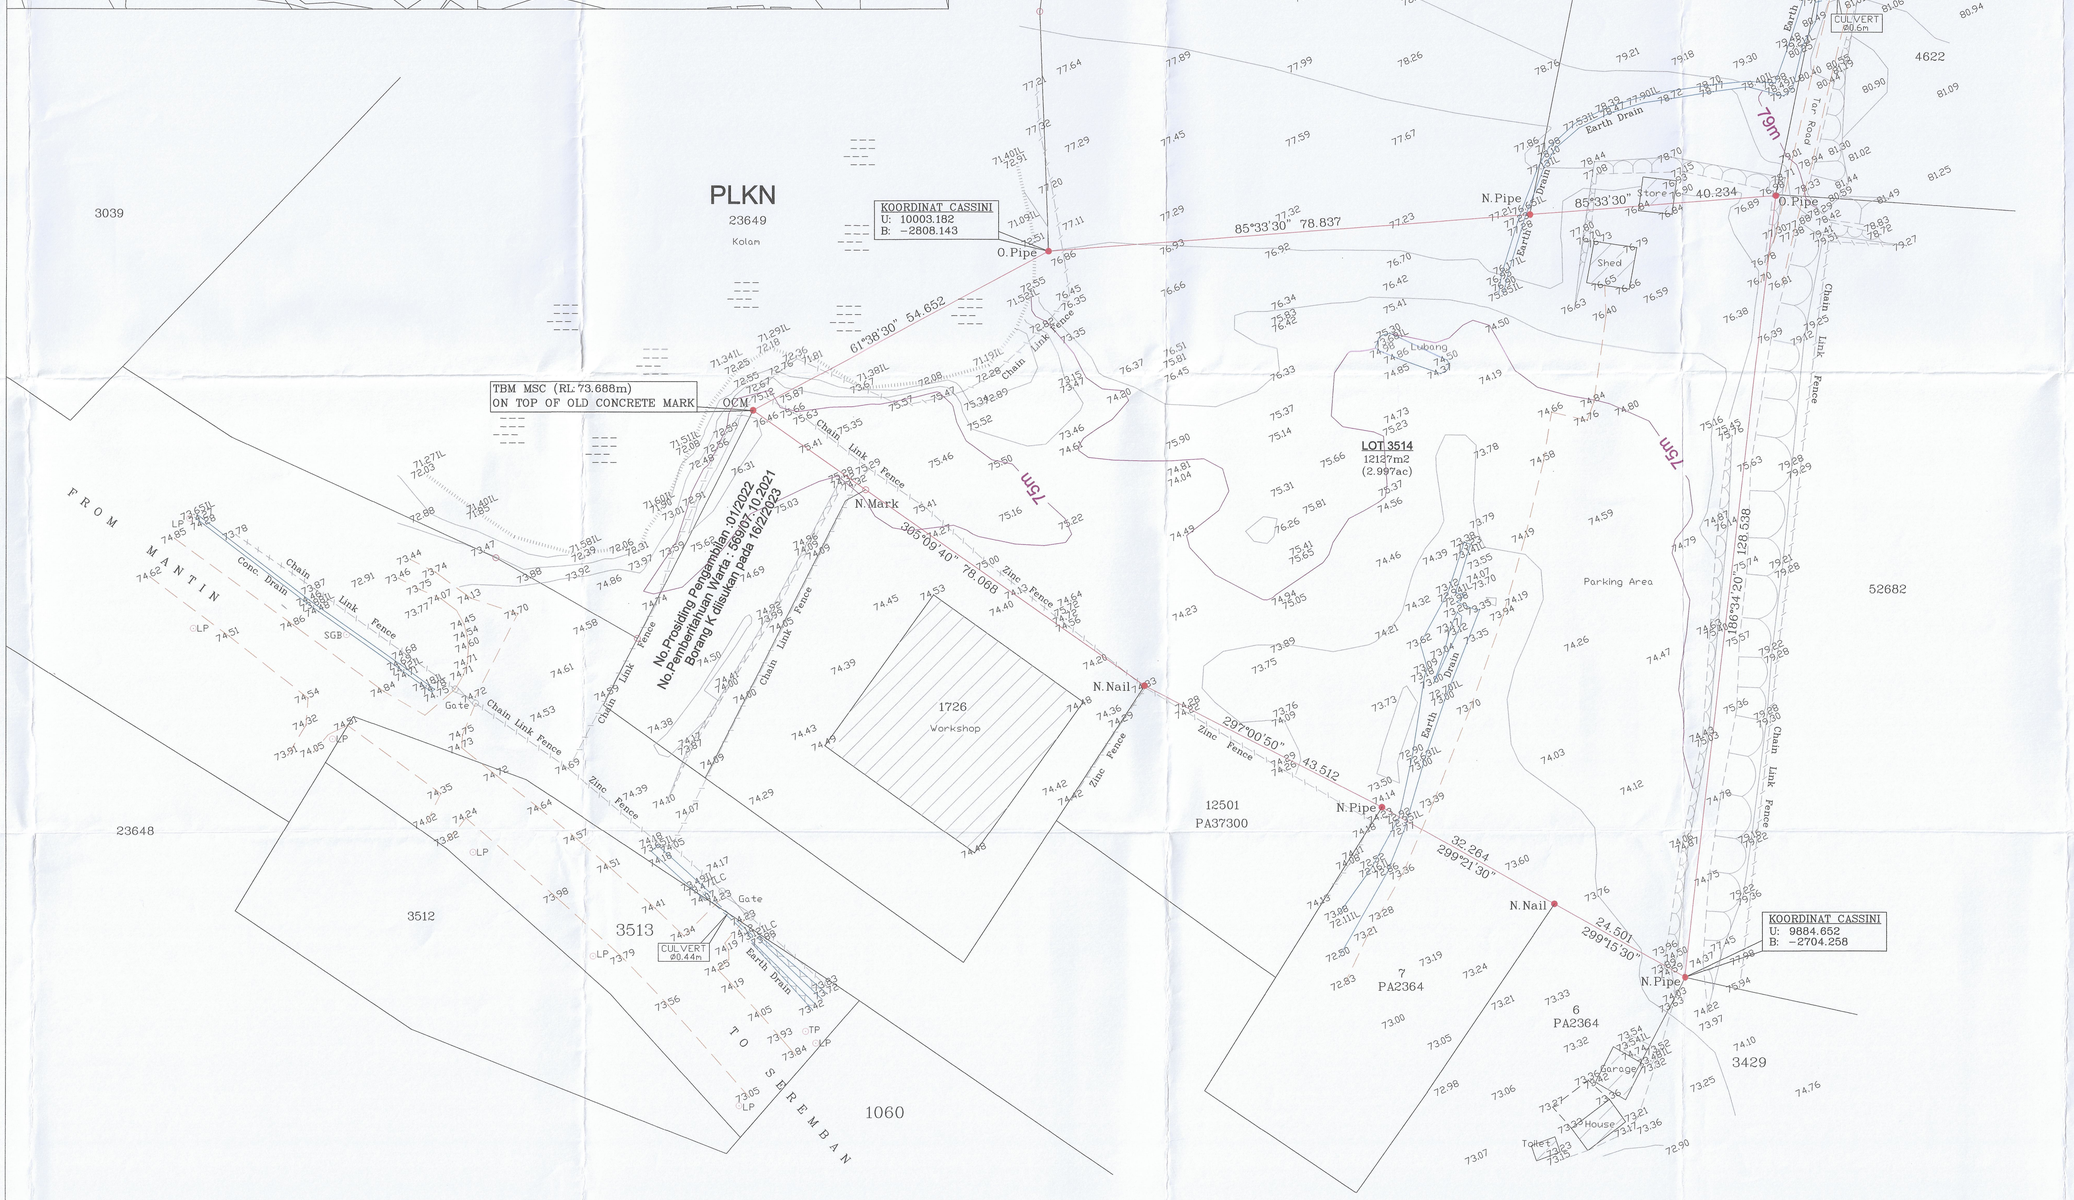

UTARA
QIBLAT
292° 30'

NOTE

1) Semua jarak adalah dalam ukuran meter.

2) Semua aras laras adalah berdasarkan dari Datum Pugak Kebangsaan (NGVD) dengan kaedah ukuran GPS dan interpolasi kepada MyGeoid Jabatan Ukur Malaysia.

N.Nail	–	new nail
O.Pipe	–	old pipe
N.Pipe	–	new pipe
OCM	–	old concrete mark
N.Mark	–	no mark
SGB	–	signboard
LP	–	lamp post
TP	–	telecom pole
IL	–	invert level
ILC	–	culvert invert level
C.L.F	–	chain link fence

TITLE :

BOUNDARY DEMARCATION,
DETAILS AND SPOT LEVELS SURVEY

PROJECT :

LOT 3514,
MUKIM SETUL,
DAERAH SEREMBAN,
NEGERI SEMBILAN.

Skala	1 : 500	
Diukur Oleh	Hafiz	6/3/2023
Dilukis Oleh	Fiza	10/3/2023
Disemak Oleh	Lim	15/3/2023

LICENSED LAND SURVEYOR :

METRO SURVEY CONSULTANTS
No. B4-12, Block B, PJ Industrial Park,
Lot 2, Jalan kemajuan, Sect. 13,
46200 Petaling Jaya, Selangor Darul Ehsan
Tel.: 03-7954 3315/6 Fax: 03-7954 3316
Email : mscsurv@yahoo.com.

NO. PELAN : MSC/23/853/DSL – 1