

LOT 22225 & 22226

ADALAH PECAHAN LOT 1244 (PA 4559)

MUKIM KELANG

DAERAH KELANG


SEKIL DUA RANTAI SEINCI

Nota:

Semua jarak dalam ukuran meter

Faktor Penukaran

1 meter	=	4.97097	ling
	=	3.28084	kaki
1 hektar	=	2.47105	ekar
	=	10,000	m ²
	=	107,639	kaki persegi

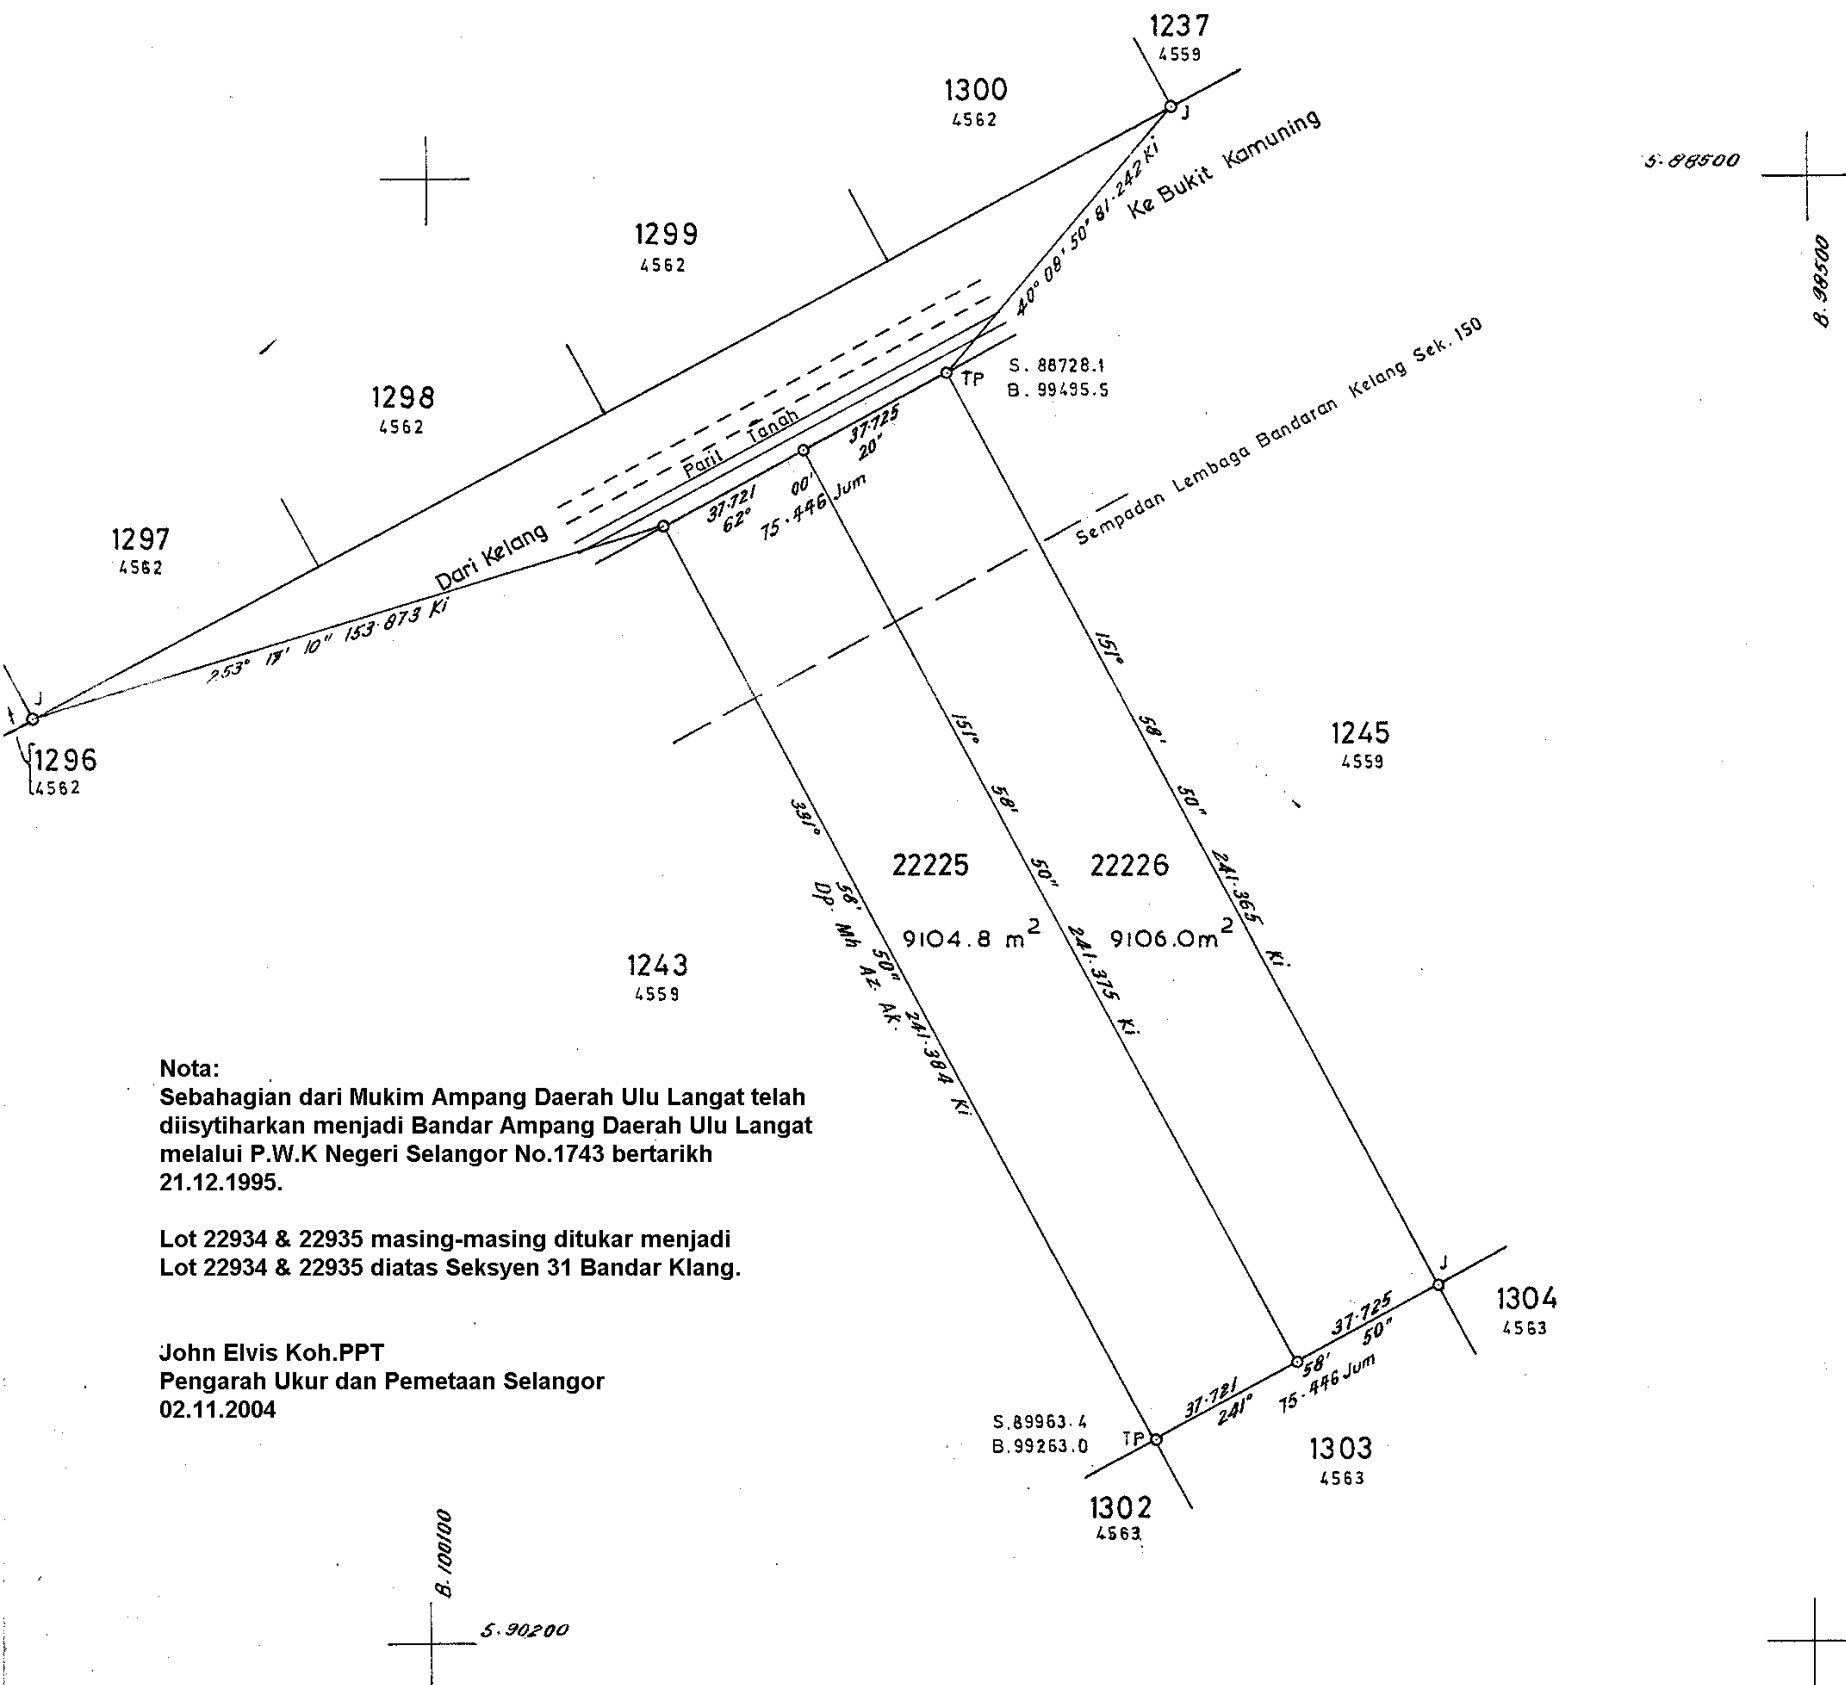

Nota:

Sebahagian dari Mukim Ampang Daerah Ulu Langat telah diisytiharkan menjadi Bandar Ampang Daerah Ulu Langat melalui P.W.K Negeri Selangor No.1743 bertarikh 21.12.1995.

Lot 22934 & 22935 masing-masing ditukar menjadi Lot 22934 & 22935 diatas Seksyen 31 Bandar Klang.

John Elvis Koh.PPT
Pengarah Ukur dan Pemetaan Selangor
02.11.2004

"Saya, POH SIN BIN KMN., PPT., B.Surv.(Q'ld) M.I.S. Aust. F.I.S. (M) seorang Jurukur Berlesen di bawah Ordinan Jurukur Tanah Berlesen No. 11 tahun 1958, memperakui bahawa kerja ukur darimana pelan ini telah disediakan telah dijalankan dan ditanda di atas tanah oleh saya atau di bawah arahan dan penyalinan saya sendiri secara langsung di tempat kerjaku semata-mata mengikut Peraturan-peraturan Jurukur Tanah Berlesen, dan bahawa pelan ini adalah merupakan dengan betulnya kerja ukur yang telah siap pada 2 hari bulan 10 Mac 1976. Bahawa saya bertanggungjawab atas salah betulnya ukuran ini. Bertarikh 10 hari bulan 04/05 1976

POH SIN BIN KMN., PPT., B.Surv.(Q'ld) M.I.S Aust. F.I.S. (M)
Jurukur Berlesen di bawah Ordinan No. 11 tahun 1958."

UKURAN KELAS SATU

DILULUSKAN OLEH

(ABDULLAH B. TANJA)
Pengarah Ukur
Selangor.
24.5.1978

PA 29034

SYIT PIAWAI 100-A

FAIL UKUR P.U. BL. Sel. 10-76

FAIL PEJ TANAH RT. K. 5-13-75

J K 640 MS 69 & 70

BKK 22059