

No. Fail.


Rajah di muka

[illegible]

No. Fail

Rajah di muka

Stesen	BEARING / SUDUT			Dari Stn.	GARISAN	Ke Stn.	Sudut Pukak ($\pm$)	Jarak	Suhu	Jarak Antara Tupang	Jarak Mukamat
	Penyilang Kiri	Penyilang Kanan	Purata		Bearing Mukamat						
	DAERAH MYKIM TANPA	KLANG, KLANG, STACA									
3-9	270 0408	171.933 N									
	270 0370	171.912 PO									
	128'	10.02'									
3-12	270 0876	171.322 N									
	270 0879	171.316 PO									
	-3'	10.006									

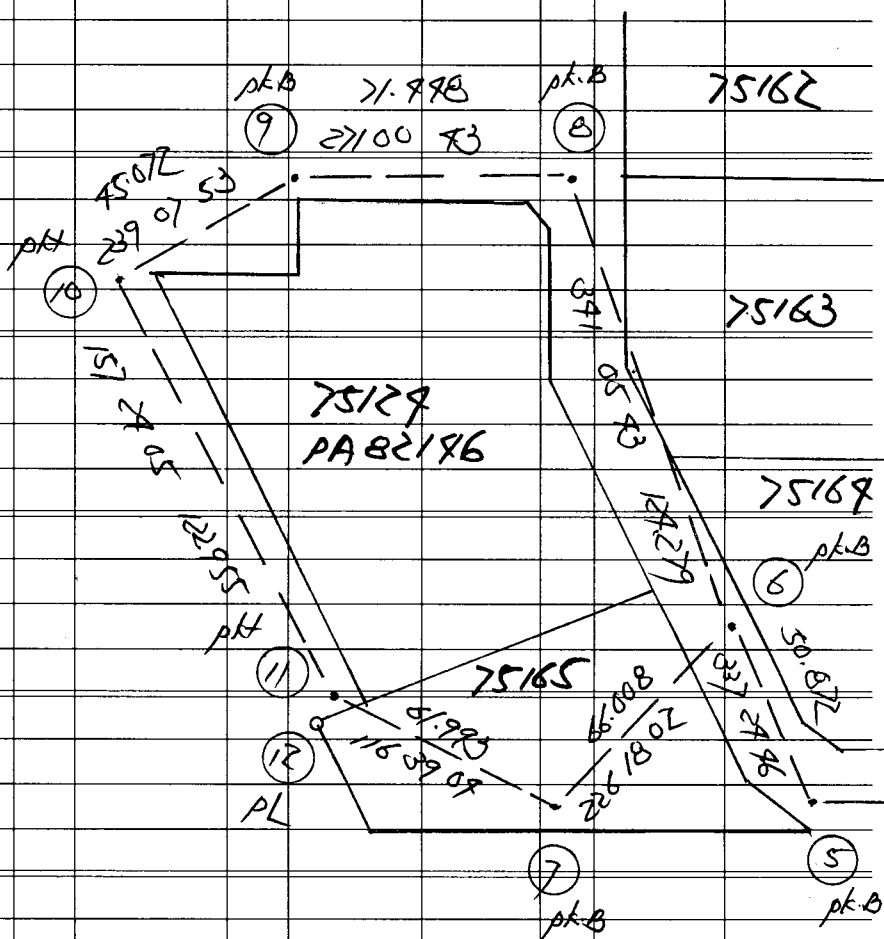

Sy. Kyy An 02/37
Aras

Tarikh
Daripada 07/083 T/A kebun

Dibuat untuk
Ke
36

Pandangan Belakang	Pandangan Antara	Pandangan Hadapan	Naik	Turun	Aras Yang Dilaras	Jarak	Catitan
0.997	(132)				6.283	GPS 1	
1.205	(1395)	1.598	(1524)		5.662	F4 F5	
	1.215	(1399)			5.652	7BM F2583 (Foot path)	
1.667	(1547)	1.570	(1515)		5.297	7BM F2583 F1101	
	0.962	(1459)			6.502	7BM F2584 Hydat	
	1.755	(977)			5.509	F1107	
		1.285	(1822)		5.679	F1127	
3.869		7.963					
							Level on BM 80653
							GPS Level: 8.813m
							BM Level: 8.531m
							70.282
							Level on F1127
							GPS Level: 5.981
							+ constant - 0.282
							5.679