

No. Fail J809/ Pasia Seni Semarang.

Rajah di muka

[illegible]

[illegible]

No. Fail

Rajah di muka

Stesen	BEARING / SUDUT			Dari Stn.	GARISAN		Ke Stn.	Sudut Pukak (±)	Jarak	Suhu	Jarak Antara Tupang	Jarak Muktar
	Penyilang Kiri	Penyilang Kanan	Purata		Bearing Muktamat							
5	100 35 35	280 35 35 10 76 19	10 76 19	6	10 76 19	11	4	129.985				129.9
6												
11	10 76 19	190 76 19										
6	190 76 19	10 76 19	0 10 18	11	0 10 18	12	4	29.996				29.99
11												
12	0 10 18	180 10 18										
	pk.B											
11-13	296 20 99			11	296 20 99	13	4	9.979			pk.L	9.97
11-19	336 26 56			11	336 26 56	19	4	7.707			pk.L	7.707
12-15	102 20 28			12	102 20 28	15	4	36.758			pk.L	36.7
12-16	99 98 55			12	99 98 55	16	4	36.781			pk.L	36.7
11	180 10 18	0 10 18	98 37 29	12	98 37 29	1	4	62.617				62.6
12												
1	98 37 29	278 37 29										
12	278 37 29	98 37 29	189 25 09	1	189 25 09	2	Sila Lekat m/s 5 R 1					
1												
2	189 25 09	9 25 09										
	Demarcate.											
1-20	270 97 99	2.022	pk.B					10-28	99 36 21	5.933	pk.B	
2-21	330 20 95	2.929	pk.B					10-29	5 58 90	23.578	pk.B (R)	
5-22	327 05 28	10.962	pk.B					10-30	9 19 15	28.056	77	
5-23	208 08 32	13.565	pk.B					6-31	192 01 95	6.566	pk.B (R)	
5-24	191 33 09	37.201	pk.B					6-32	395 99 11	3.896	pk.B	
10-25	161 95 47	63.998	pk.B					6-33	5 22 38	28.162	pk.B	
10-26	155 53 19	22.926	pk.B					11-39	200 23 39	25.150	pk.B	
10-27	192 29 27	10.209	pk.B					11-35	203 27 51	25.909	pk.B	
								11-36	295 36 11	7.721	pk.B	
								12-37	120 45 59	2.169	pk.B	

[illegible]

No. Fail

Rajah di muka

Stesen	BEARING / SUDUT			Dari Stn.	GARISAN		Ke Stn.	Sudut Pugak ($\pm$)	Jarak	Suhu	Jarak Antara Tupang	Jarak Muktamad
	Penyilang Kiri	Penyilang Kanan	Purata		Bearing Muktamad							
								9-16	352 58 19	176.739	N	
									352 58 28	176.753	AO	
									-9"	-0.019		
								9-9	358 00	97.786	N	
									358 98	97.735	AO	
									-98'	-0.011		

AKLK

1

85

AKLK

10

AKLK

11

12

AKLK

22

23

24

AKLK

7

AKLB

22

AKLB

23

AKLB

3

AKLB

4

AKLB

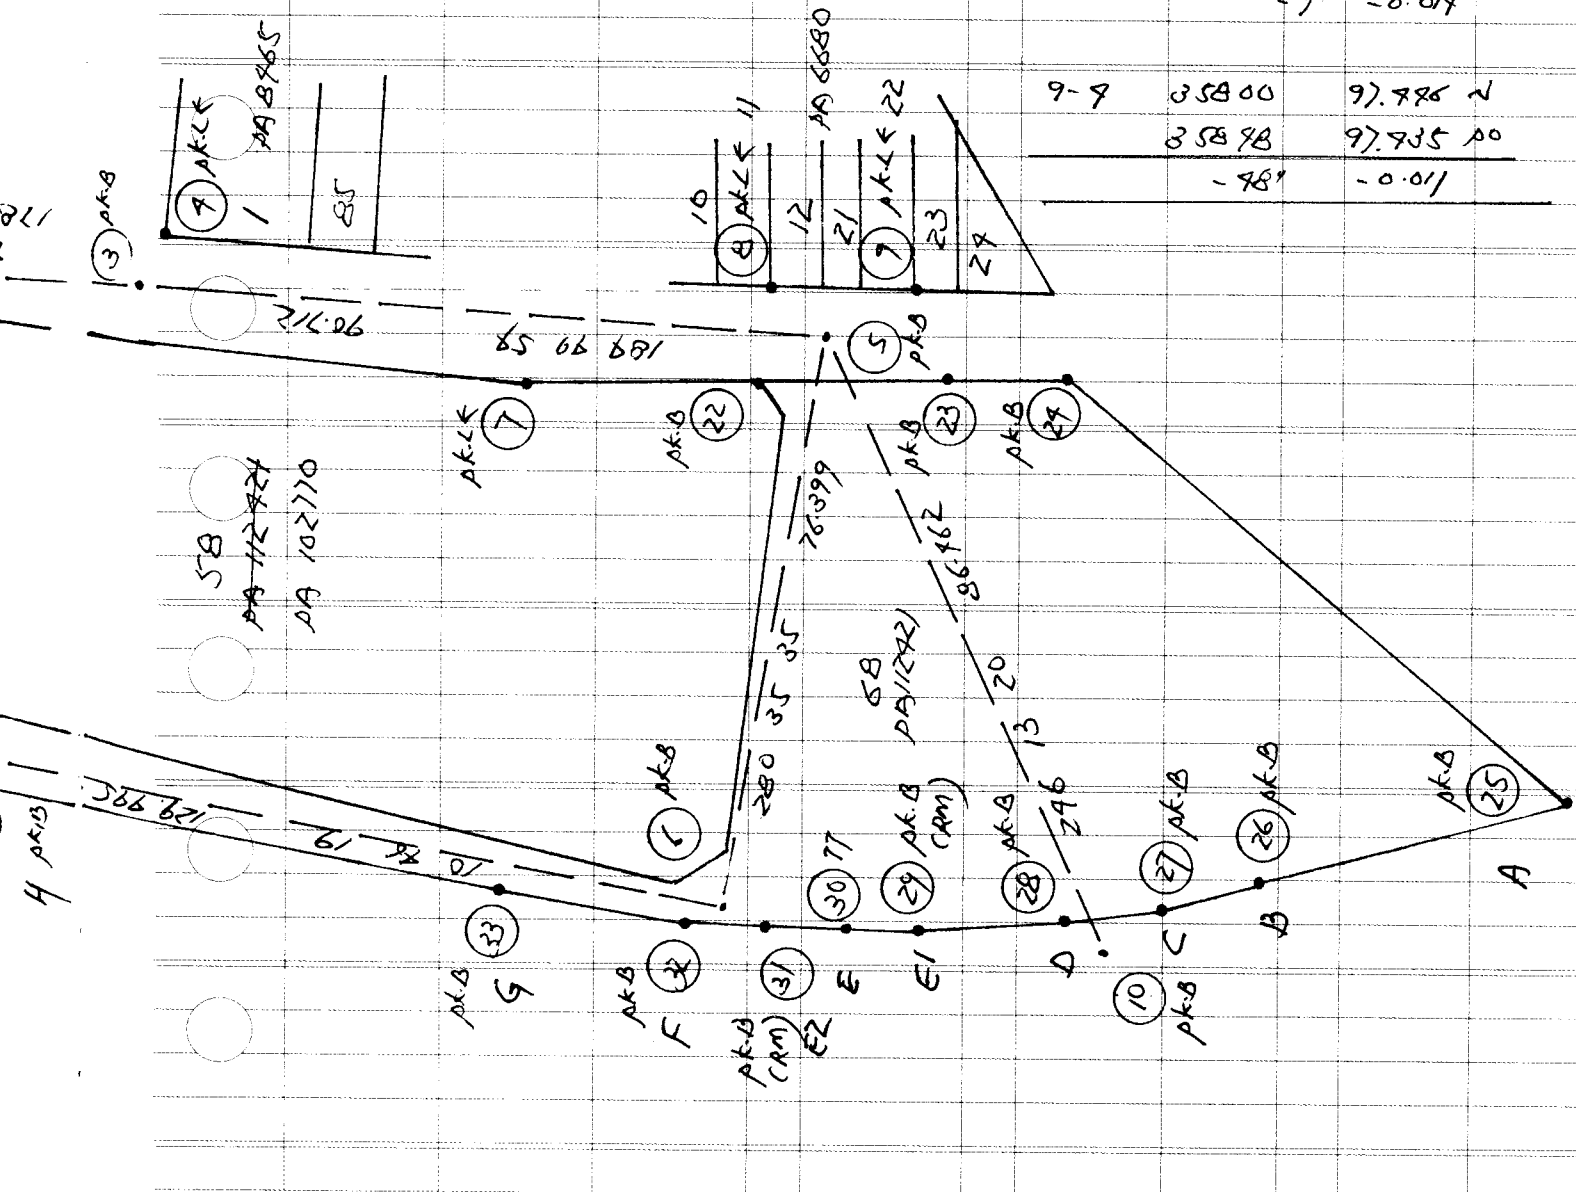



18/1/2008

10-A	1619597	63.998	pkB
10-B	1555319	22.926	pkL
10-C	1922927	10.209	pkB
10-D	993621	5.933	pkB
10-E1	55890	23.578	pkL (RM)
10-E	91915	28.058	TJ
6-E2	1920195	6.506	pkL (RM)
6-F	3959911	3.896	pkB
6-G	52238	28.162	pkB
11-H	2002339	25.150	pkB
11-I	2032751	25.909	pkB
11-J	2953611	9.721	pkB
11-K	2962099	9.779	pkB
11-L/M	3362856	7.707	Spl (78M)

