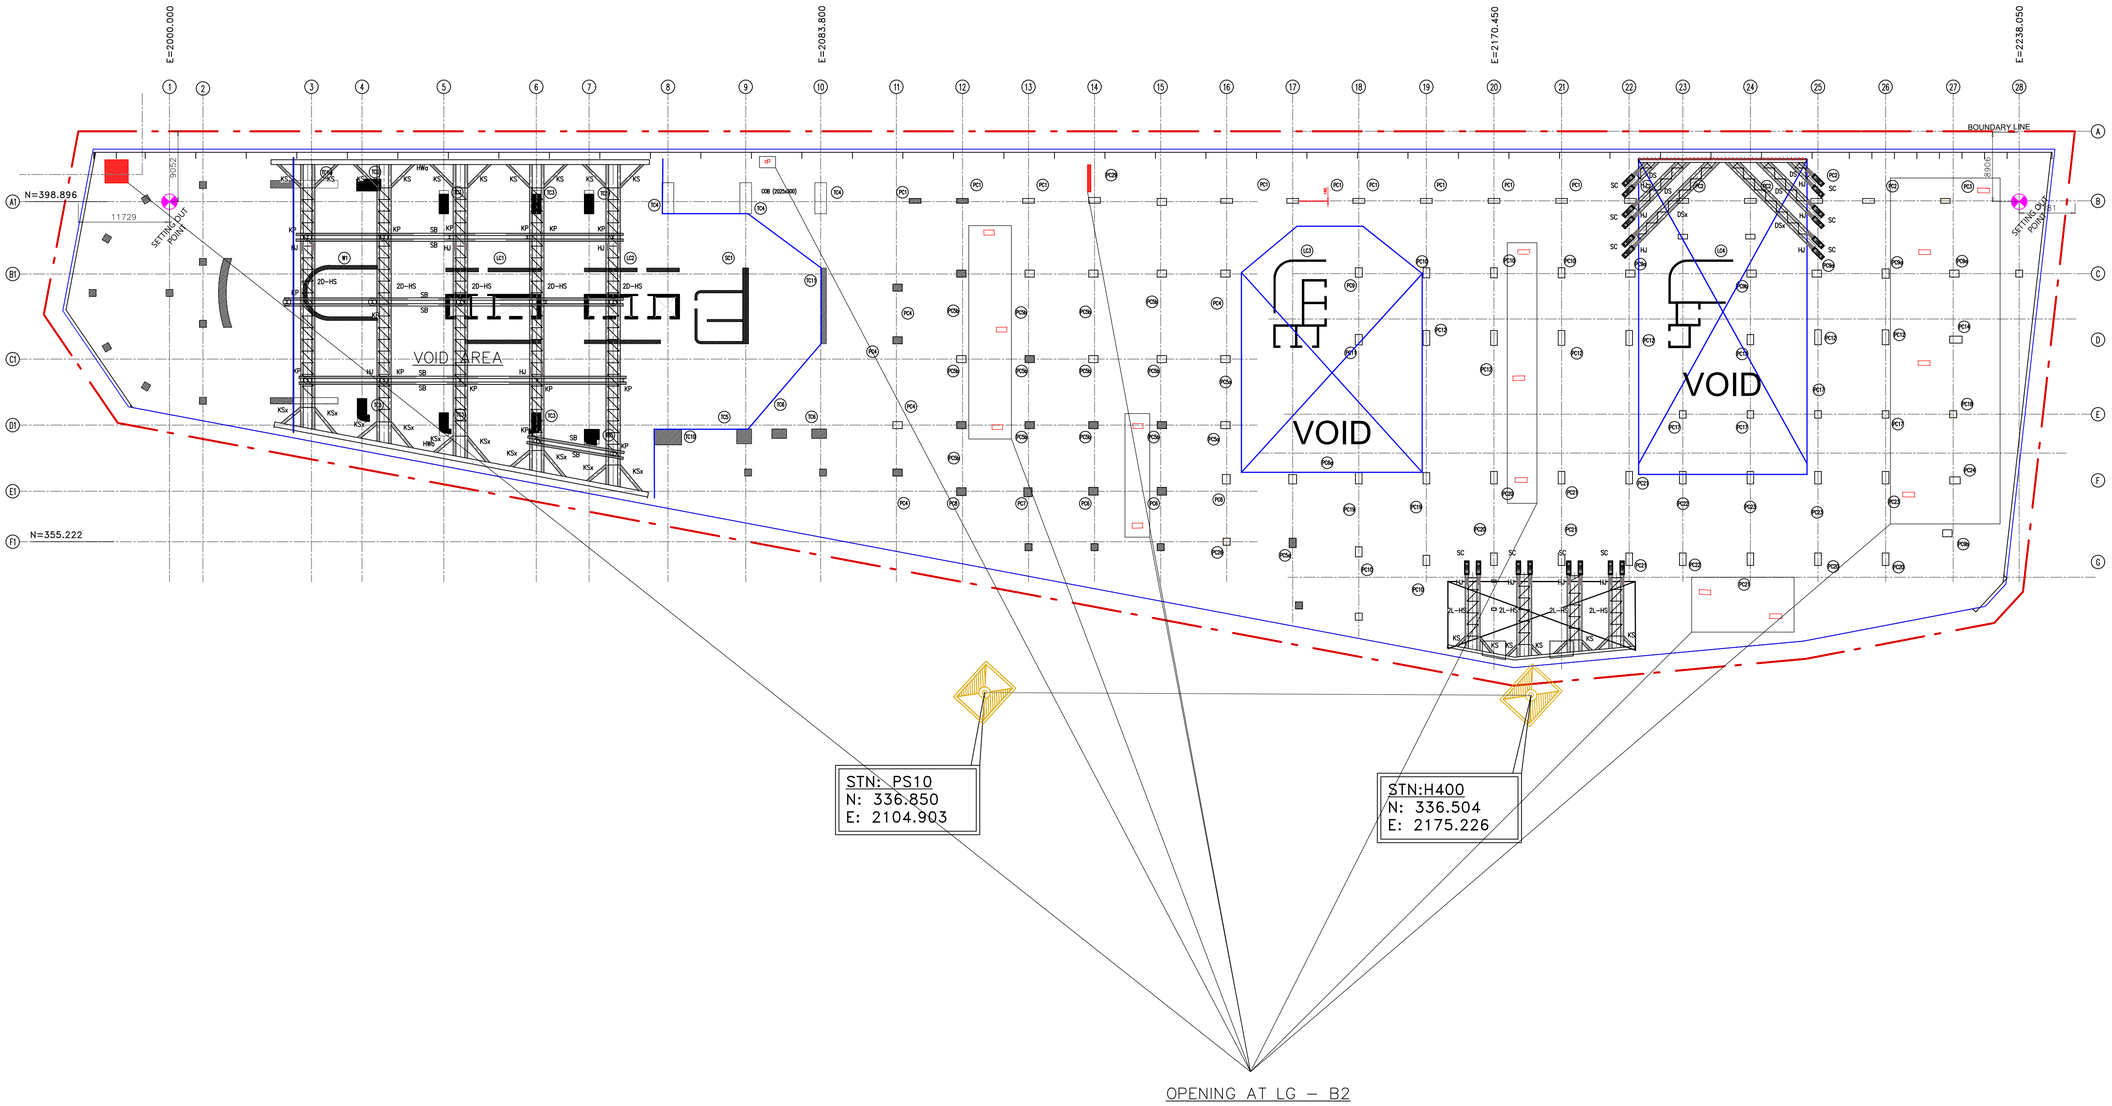

OPENING AT LG – B2

AS-BUILT DRAWING

THIS DRAWING IS THE PROPERTY OF ANEKA JARINGAN SDN. BHD.
& MUST NOT BE USED OR COPIED WITHOUT WRITTEN PERMISSION.

REV	DESCRIPTION	DATE
00	ISSUE SHOP DRAWING FOR AS–BUILT	05.03.2026

PROJECT TITLE :
CADANGAN PINDAAN KEPADA PERINTAH PEMBANGUNAN RUJUKAN No. (25) dtm. DBKL 1384/74 Jld 1 [OSC (B) S3 161128-033 (P2-A-PPKM 220908)] KEPADA PERMOHONAN CADANGAN MEROBOH PLAZA OUG SEDIA ADA DAN MEMBINA PUSAT MEMBELI-BELAH DAN PANGSAPURI SERVIS:

A) FASA 1 : PUSAT MEMBELI BELAH 17 TINGKAT YANG MENGANDUNGI:

1. 3 TINGKAT TEMPAT LETAK KERETA DARI ARAS BESMEN 1 HINGGA ARAS BAWAH TANAH 1
2. 2 TINGKAT RUANG PERNIAGAAN DARI ARAS BAWAH TANAH HINGGA ARAS BAWAH TANAH MEZZANIN
3. 1 TINGKAT RUANG PERNIAGAAN DI ARAS TANAH
4. 1 TINGKAT TEMPAT LETAK KERETA DAN MOTOSIKAL DI ARAS MEZZANIN
5. 7 TINGKAT TEMPAT LETAK KERETA DAN RUANG PERNIAGAAN DARI ARAS ATAS TANAH HINGGA ARAS 3
6. 3 TINGKAT RUANG PERNIAGAAN DAN PANGGUNG WAYANG DARI ARAS 4 HINGGA ARAS 5
7. 1 TINGKAT RUANG MEKANIKAL DI ARAS 5M
8. 1 TINGKAT DEWAN SERBAGUNA DAN RUANG PERNIAGAAN DI ARAS 6
9. 1 TINGKAT RUANG KEMUDAHAN DAN RUANG PERNIAGAAN DI ARAS 7
10. 2 TINGKAT BILIK MEKANIKAL DARI ARAS 7M HINGGA ARAS 8

B) FASA 2 : 6 TINGKAT TEMPAT LETAK KERETA DAN MOTOSIKAL DARI ARAS BESMEN 2 HINGGA ARAS BAWAH TANAH MEZZANIN

C) FASA 3 : PANGSAPURI SERVIS 61 TINGKAT YANG MENGANDUNGI:

1. 1 TINGKAT RUANG LOBI DAN RUANG PERNIAGAAN DI ARAS TANAH
2. 7 TINGKAT TEMPAT LETAK KERETA DARI ARAS ATAS TANAH HINGGA ARAS 3
3. 1 TINGKAT RUANG KEMUDAHAN DI ARAS 4
4. 1 BLOK PANGSAPURI SERVIS 52 TINGKAT (270 UNIT) DI ARAS 4M HINGGA ARAS 54 TERMASUK 3 TINGKAT KEMUDAHAN (ARAS 27, ARAS 52 & ARAS 53) DAN 3 TINGKAT BILIK MEKANIKAL (ARAS 4M, ARAS 51 & ARAS 54) DI ATAS PODIUM
5. 1 BLOK PANGSAPURI SERVIS 52 TINGKAT (315 UNIT) DI ARAS 4M HINGGA ARAS 54 TERMASUK 3 TINGKAT KEMUDAHAN (ARAS 27, ARAS 52 & ARAS 53) DAN 3 TINGKAT BILIK MEKANIKAL (ARAS 4M, ARAS 51 & ARAS 54) DI ATAS PODIUM

DI ATAS LOT 27681, JALAN MEGA KECIL, TAMAN OVERSEAS UNION, MUKIM PETALING, DAERAH KUALA LUMPUR, WILAYAH PERSEKUTUAN KUALA LUMPUR.

UNTUK: TETUAN OVERSEAS UNION GARDEN SDN BHD.

DRAWING TITLE :
AS-BUILT DRAWING

OPENING AT LG - B2

CIVIL & STRUCTURAL ENGINEER :

FOUNDATION & GEOTECHNICAL CONTRACTOR :

Aneka Jaringan Sdn Bhd
(CO. NO. 541632-M)
K–2–1
PUSAT PERDAGANGAN BANDAR BUKIT JALIL,
PERSIARAN JALIL 2,
57000 KUALA LUMPUR
TEL : 03–8657 5150
FAX : 03–2771 3827
E–MAIL : info@ajgroup.my

DESIGNED : TIM	DRAWN : ED
CHECKED : OCP	APRROVED : LKH
SCALE : AS-SHOWN	DATE : 05.03.2026

PROJECT	DWG. REF.	DWG NO.	REV
AJ212	ABOP	2.0	00