

No. Fail Geo 18/ Jh Gombak (9A)

Rajah di muka

[illegible]

[illegible]

No. Fail

Rajah di muka

Stesen	BEARING / SUDUT		Dari Stn.	GARISAN		Ke Stn.	Sudut Pukak (±)	Jarak	Suhu	Jarak Antara Tupang	Jarak Mukamat
	Penyilang Kiri	Penyilang Kanan		Purata	Bearing Mukamat						


MUKAM SETAPAK
DAERAH GOMBAK
78A
TANPA SKALA

15-3 192 11 30 50.658 N
192 12 47 50.699 PO
-1 17" +0.019

15-6 177 42 17 58.298 N
177 43 22 58.293 PO
-1 05" +0.005

No. Fail

Rajah di muka

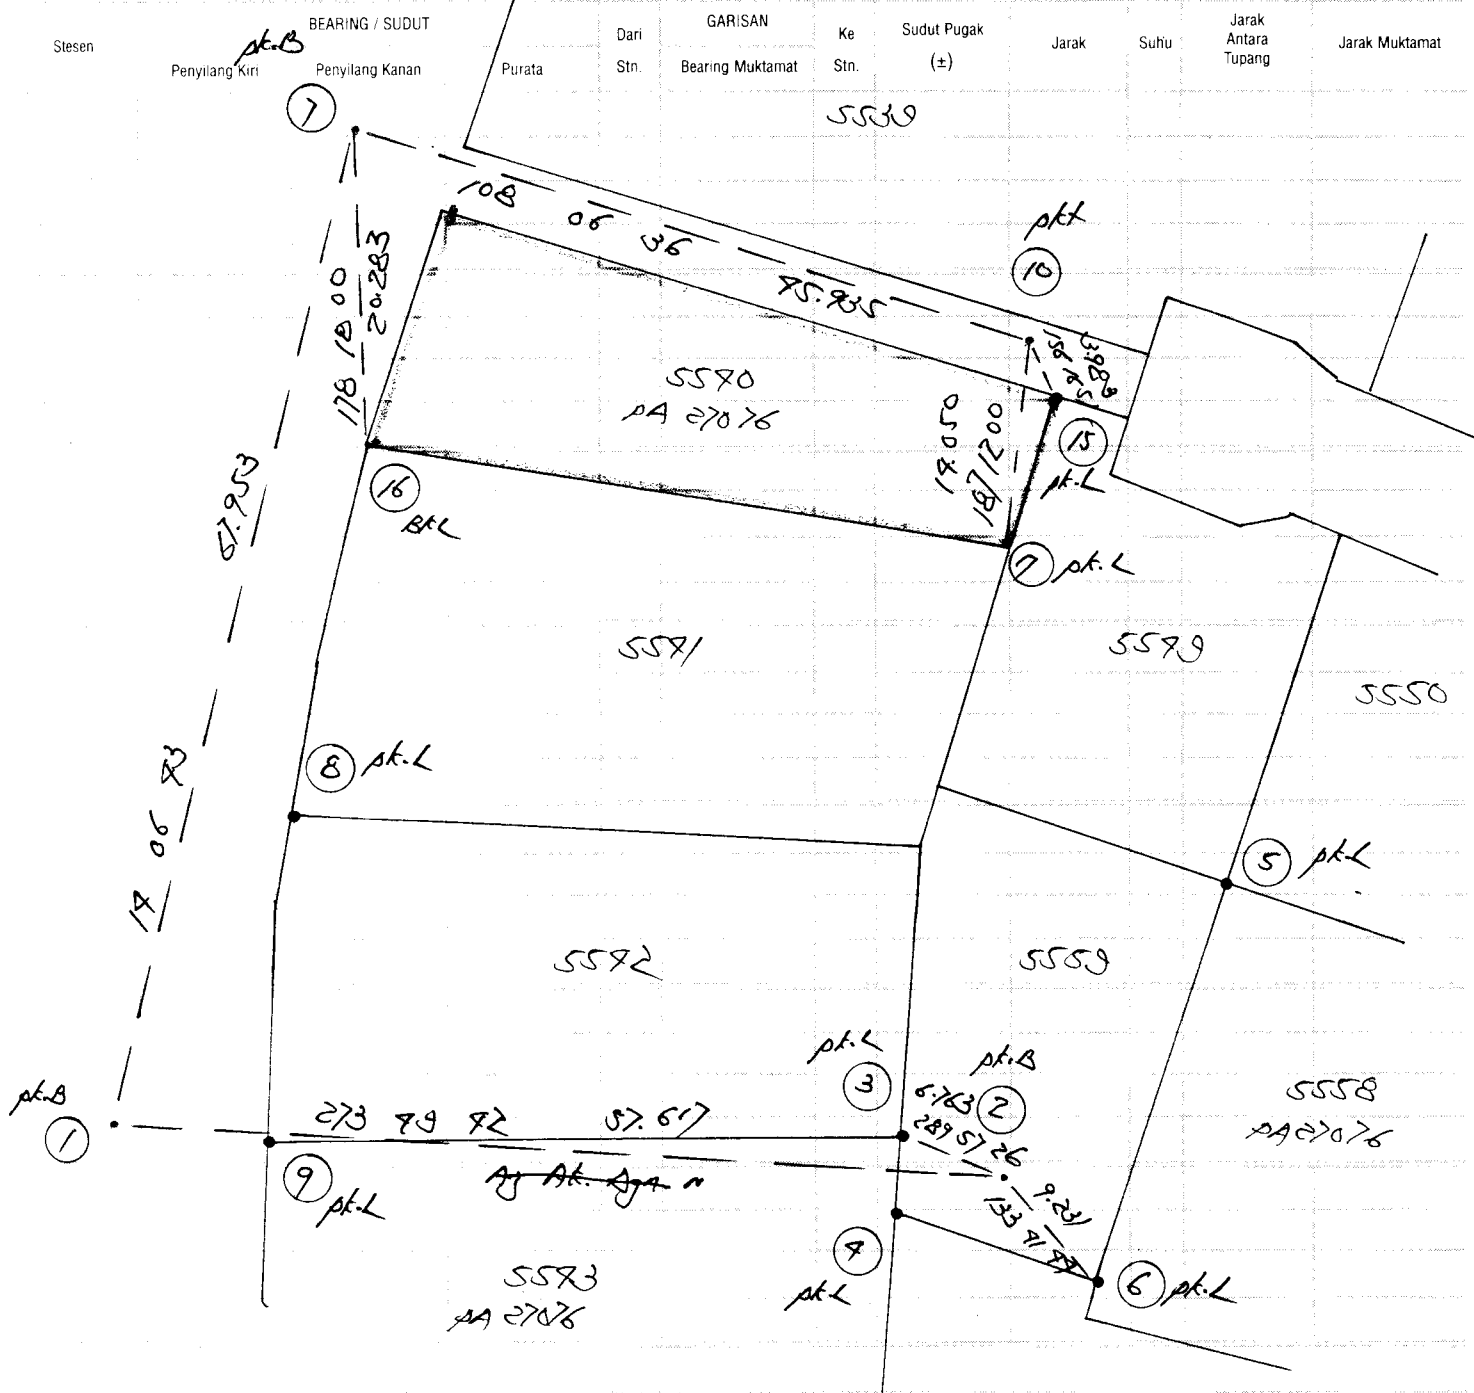

CERAPAN MATAHARI BAGI AZIMUT

Penilik _____ Hari _____ Tarikh _____ Bulan _____ Tahun _____

Penilik: GEO186 Jln Gombak Tarikh: 11/09/2008
 Stn. 1 Koordinat: U1162 T5130 W.P. Kuala Lumpur
 T.R. 7 B.K. Ms.
 Tiodolit Satu bah. aras ufuk:

Waktu	Sasaran	Ufuk	Gelembong	Puguk
	T.R.	14 08 16		
9.23	M.H.	87 03 32	57 04 05	Waktu purata 9 23 30
9 23	M.H.	86 25 47	56 59 51	Beza dari U.T. - 8 00 00
9 24	M.H.	266 25 27	303 06 04	U.T. 1 23 30
9 24	M.H.	267 03 34	303 11 54	Deklinasi 4 28 29
	T.R.	194 08 16		
	T.R.	14 08 16		
9 25	M.H.	87 04 16	56 38 04	Waktu purata 9 25 30
9 25	M.H.	86 26 13	56 34 11	Beza dari U.T. - 8 00 00
9 26	M.H.	266 25 51	303 32 57	U.T. 1 25 30
9 26	M.H.	267 04 11	303 37 18	Deklinasi 4 28 27
	T.R.	194 08 16		

	Set 1	Set 2
Sudut pugak	33 03 30	33 29 30
Pembetulan	- 0 01 13	- 0 01 12
Altitud	33 02 17	33 28 18
Jarak kutub	85 31 31	85 31 33
Latitud	3 11 05	3 11 05
Azimut M.H. yang dikira	86 43 51	86 44 22
Purata ke M.H.	86 44 35	86 45 08
Selisih:	- 0 00 44	- 0 00 46
Purata ke T.R.	14 08 16	14 08 16
Azimuth T.R. sebenar	14 07 32	14 07 30
Pembetulan aras	+ 0 00 00	+ 0 00 00
Tirusan	- 0 00 48	- 0 00 48
Bering grid T.R.	14 06 44	14 06 42

Purata bering grid T.R. 14 06 43

P.Ki. - Penyilang Kiri
 P.Ka. - Penyilang Kanan

T.R. - Tanda Rujuk
 Sel - Selisih

W.U. - Waktu Umum
 W.T.K. - Waktu Tempatan Ketara