

JGC 401 Jm Luchai F.

No. Fail

Rajah di muka

[illegible]

No. Fail

Rajah di muka

Stesen	BEARING / SUDUT			Dari	GARISAN	Ke	Sudut Pukak	Jarak	Suhu	Jarak Antara Tupang	Jarak Mukmat
	Penyilang Kiri	Penyilang Kanan	Purata	Stn.	Bearing Mukmat	Stn.	(±)				
93 11	213 3021	33 3021	73 7990	11 9	73 7990	1	4	157.065			152065
1	73 7990	253 7990									
11	253 7990	73 7990	161 7950	1	161 7950	2	Sila Lihat mks 23 R 1				
2	161 7950	391 7950			Bearing Tertutup						

No. Fail

Rajah di muka


[illegible]

Demarcation.

~~9-50 178 51 90 8.929 AB~~
~~9-51 120 19 51 17.863 AB~~

WICAYAH PERSERVITUAN
MUKIM PETALING.
93B
TANPA SKALA

9-50 178 5213	8.915 PB
9-51 120 1833	17.857 PB

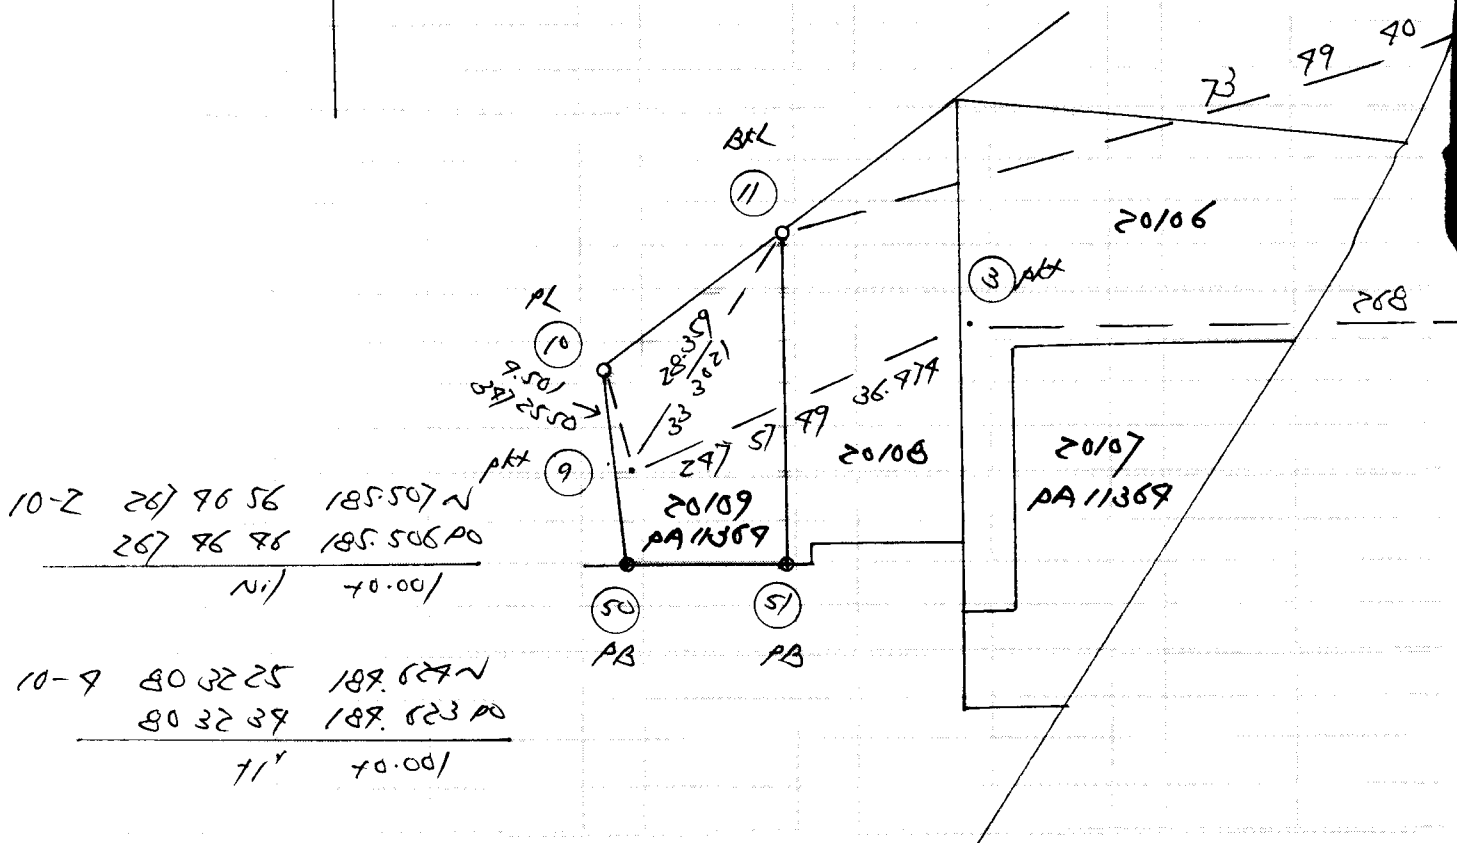

Stesen	BEARING / SUDUT		Dari	GARISAN	Ke	Sudut Pukak	Jarak	Suhu	Jarak Antara	Jarak Mukamat
	Penyilang Kiri	Penyilang Kanan	Stn.	Bearing Mukamat	Stn.	(±)			Tupang	

CERAPAN MATAHARI BAGI AZIMUT

Penilik _____ Hari _____ Tarikh _____ Bulan _____ Tahun _____

Penilik: JGM401 Jln Kuchai 4 Tarikh: 26/04/2010

Stn. 1 Koordinat: S9015.011 B2330.233 W.P. Kuala Lumpur

T.R. 2 B.K. Ms.

Tiodolit Satu bah. aras ufuk:

Waktu	Sasaran	Ufuk	Gelembong	Puguk		
	T.R.	160 00 00				
8 11	M.H.	75 27 00		74 00 31	Waktu purata	8 11 30
8 11	M.H.	74 53 45		73 54 53	Beza dari U.T. -	8 00 00
8 12	M.H.	254 53 27		286 14 15	U.T.	0 11 30
8 12	M.H.	255 26 39		286 18 46	Deklinasi	13 24 47
	T.R.	340 00 10				
	T.R.	160 00 00				
8 13	M.H.	75 26 54		73 33 21	Waktu purata	8 13 30
8 13	M.H.	74 53 32		73 26 37	Beza dari U.T. -	8 00 00
8 14	M.H.	254 53 08		286 39 09	U.T.	0 13 30
8 14	M.H.	255 26 23		286 44 45	Deklinasi	13 24 48
	T.R.	340 00 10				

	Set 1	Set 2
Sudut pugak	16 09 24	16 35 59
Pembetulan	- 0 02 53	- 0 02 48
Altitud	16 06 31	16 33 11
Jarak kutub	76 35 13	76 35 12
Latitud	3 05 33	3 05 33
Azimut M.H. yang dikira	76 55 36	76 55 15
Purata ke M.H.	75 10 13	75 09 59
Selisi:	1 45 23	1 45 16
Purata ke T.R.	160 00 05	160 00 05
Azimuth T.R. sebenar	161 45 28	161 45 21
Pembetulan aras	+ 0 00 00	+ 0 00 00
Tirusan	- 0 00 34	- 0 00 34
Bering grid T.R.	161 44 54	161 44 47

Purata bering grid T.R. 161 44 51

P.Ka - Penyilang Kanan

Sel - Selisih

W.T.K. - Waktu Tempatan Ketara

Tarikh 24/11/2017

Aras

Dibuat untuk

75

Daripada

Tn Kuchel

Ke

Pandangan Belakang	Pandangan Antara	Pandangan Hadapan	Naik	Turun	Aras Yang Dilaras	Jarak	Catitan
1.214 (13.98)	1.780 (19.81)				32.705 32.839	78m F 20	Rc: 32.705m 8m 10/130 (Rc: 33.169)
2.029 (16.66)	1.687 (15.53)						
2.300 (17.55)	0.719 (2.35)						
1.964 (16.74)	0.374 (1.23)						
2.069 (16.79)	1.950 (6.70)				36.250	R2	
9.576	6.031						
7.957 (16.26)					36.250	R2	
7.654 (15.27)	0.123 (0.90)				71.084		
7.515 (14.81)	0.117 (0.38)				75.621		
7.178 (13.71)	0.056 (0.16)				50.080		
7.979 (16.34)	0.017 (0.06)			57.241	54.092		
7.912 (16.12)	0.007 (0.02)			57.243	54.947		
7.963 (16.28)	0.220 (0.72)				63.905		
7.170 (10.90)	7.178 (13.71)				69.690	F3	
2.742 (18.99)	0.305 (1.00)				67.555		
	0.163 (0.53)				70.184		
7.07	5.186					78m F 1691	