

JRS 81250 Kai Linram

No. Fail

Rajah di muka


[illegible]

No Fail

Rajah di muka

Stesen	BEARING - SUDUT			Dari Stn.	GARISAN	Ke Stn.	Sudut Pukak (°)	Jarak	Suhu	Jarak Antara Tupang	Jarak Muktamad
	Penyalang Kiri	Penyalang Kanan	Purata								

DAERAH PETALUNG.
PERAKU BUCHONG JAYA
TANDA SKALA

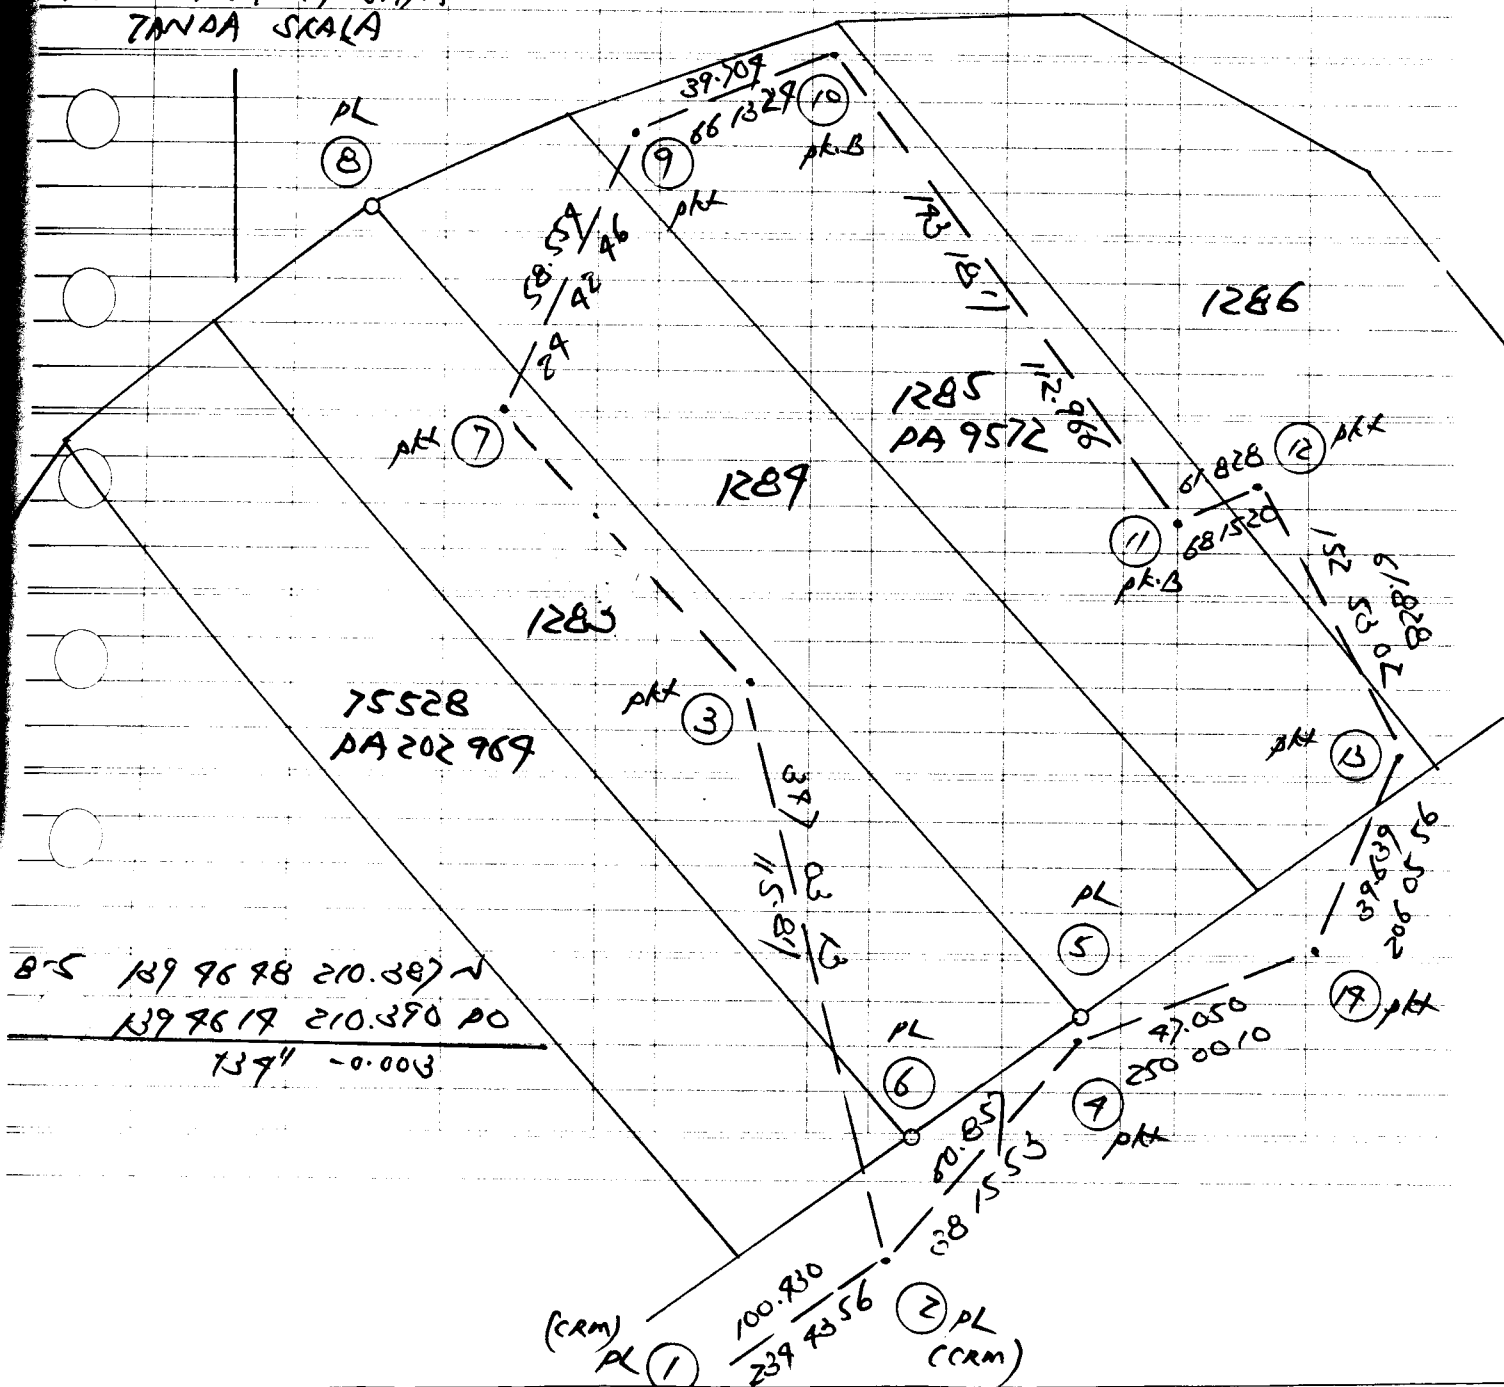

Tarikh

Kul Kinara

Aras

Dibuat untuk

45

Daripada

DVT 2690

Ke

Pandangan Belakang	Pandangan Antara	Pandangan Hadapan	Naik	Turun	Aras Yang Dilaras	Jarak	Catitan
0.053 (0.17)					32.619	78m 7801	
1.507 (1.198)		1.917	6.29		30.755		
3.783 (11.46)		1.651	5.82		30.611	78m x 1959 (Aka Smp)	
	0.678 (2.22)				33.398	62 (CCRM pic)	
1.930 (6.33)		2.250	7.81		31.818		
0.108 (0.38)		2.801	9.19		30.983		
0.225 (0.78)		3.151	10.58		27.896		
0.088 (0.28)		3.726	12.22		28.395		
1.779 (7.75)		2.223	2.30		22.256		
	1.065 (3.79)				22.680	87	
0.277 (0.91)		3.793	11.86		20.212		
3.210 (10.43)		3.869	12.68		16.625		
		3.329	10.92		16.506	78m x 1960	
1.2312		28.745					

(8m 2006/9)

Koi Linang

Aras

Dibuat untuk

17

Tarikh

27/5/2015

Ke

Pandangan
Belakang

Pandangan
Antara

Pandangan
Hadapan

Naik

Turun

Aras Yang
Dilaras

Jarak

Catitan

1.583

1.796

1.791

17.796

78m

52261 koi gate.

1817 m/s 25

1.801

1.591

1.662

15.85

17.387

78m

52261 / 1410

1817 m/s 25

0.829

2.722

2.735

18.57

16.413

78m

52261 RC: 16.506m

1817 m/s 25

0.829

2.722

2.735

18.57

16.506

78m

52261 RC: 16.506m

1817 m/s 25

4.183

5.133

All the heights based on BM 20019