


No. Fail

URS 80398 Gombak Sfta.

Rajah di muka

Stesen	BEARING / SUDUT	Dari	GARISAN	Ke	Sudut Pukak	Jarak	Suhu	Jarak Antara Tupang	Jarak Mukamat
Penyilang Kiri	Penyilang Kanan	Purata	Stn.	Bearing Mukamat	Stn.	(±)			
		238 0000	2	238 0123	1				
		M 1 73 BKL			AL				
1	Jatuh Diripada	560190	2	560323	1	H	78.595		78.595
2	AA 90888	M 1 73 p.k.B		BKL					
1	560190	2360190	1357051	2	1357237	3	H	65.787	65.787
2		M 1 73		BKL					
3	1357051	1357051							
		BKL							
1	Seperti Di Atas	1731819	2	1732002	7	H	68.677		68.677
2		M 1 73		Aj At.			68.676		
7	1731819	2231819		Aj M4					
		p.k.B							
1	Seperti Di Atas	1092058	2	1092271	5	H	33.303		33.303
2		M 1 73							
5	1092058	2892058							
		BKL							
1	Seperti Di Atas	1322827	2	1323007	6	H	75.910		75.910
2		M 1 73							
6	1322827	3222827							
		BKL							
1	Seperti Di Atas	735125	2	735308	7	H	32.723		32.723
2		M 1 73							
7	735125	2535125							
		BKL							

[illegible]

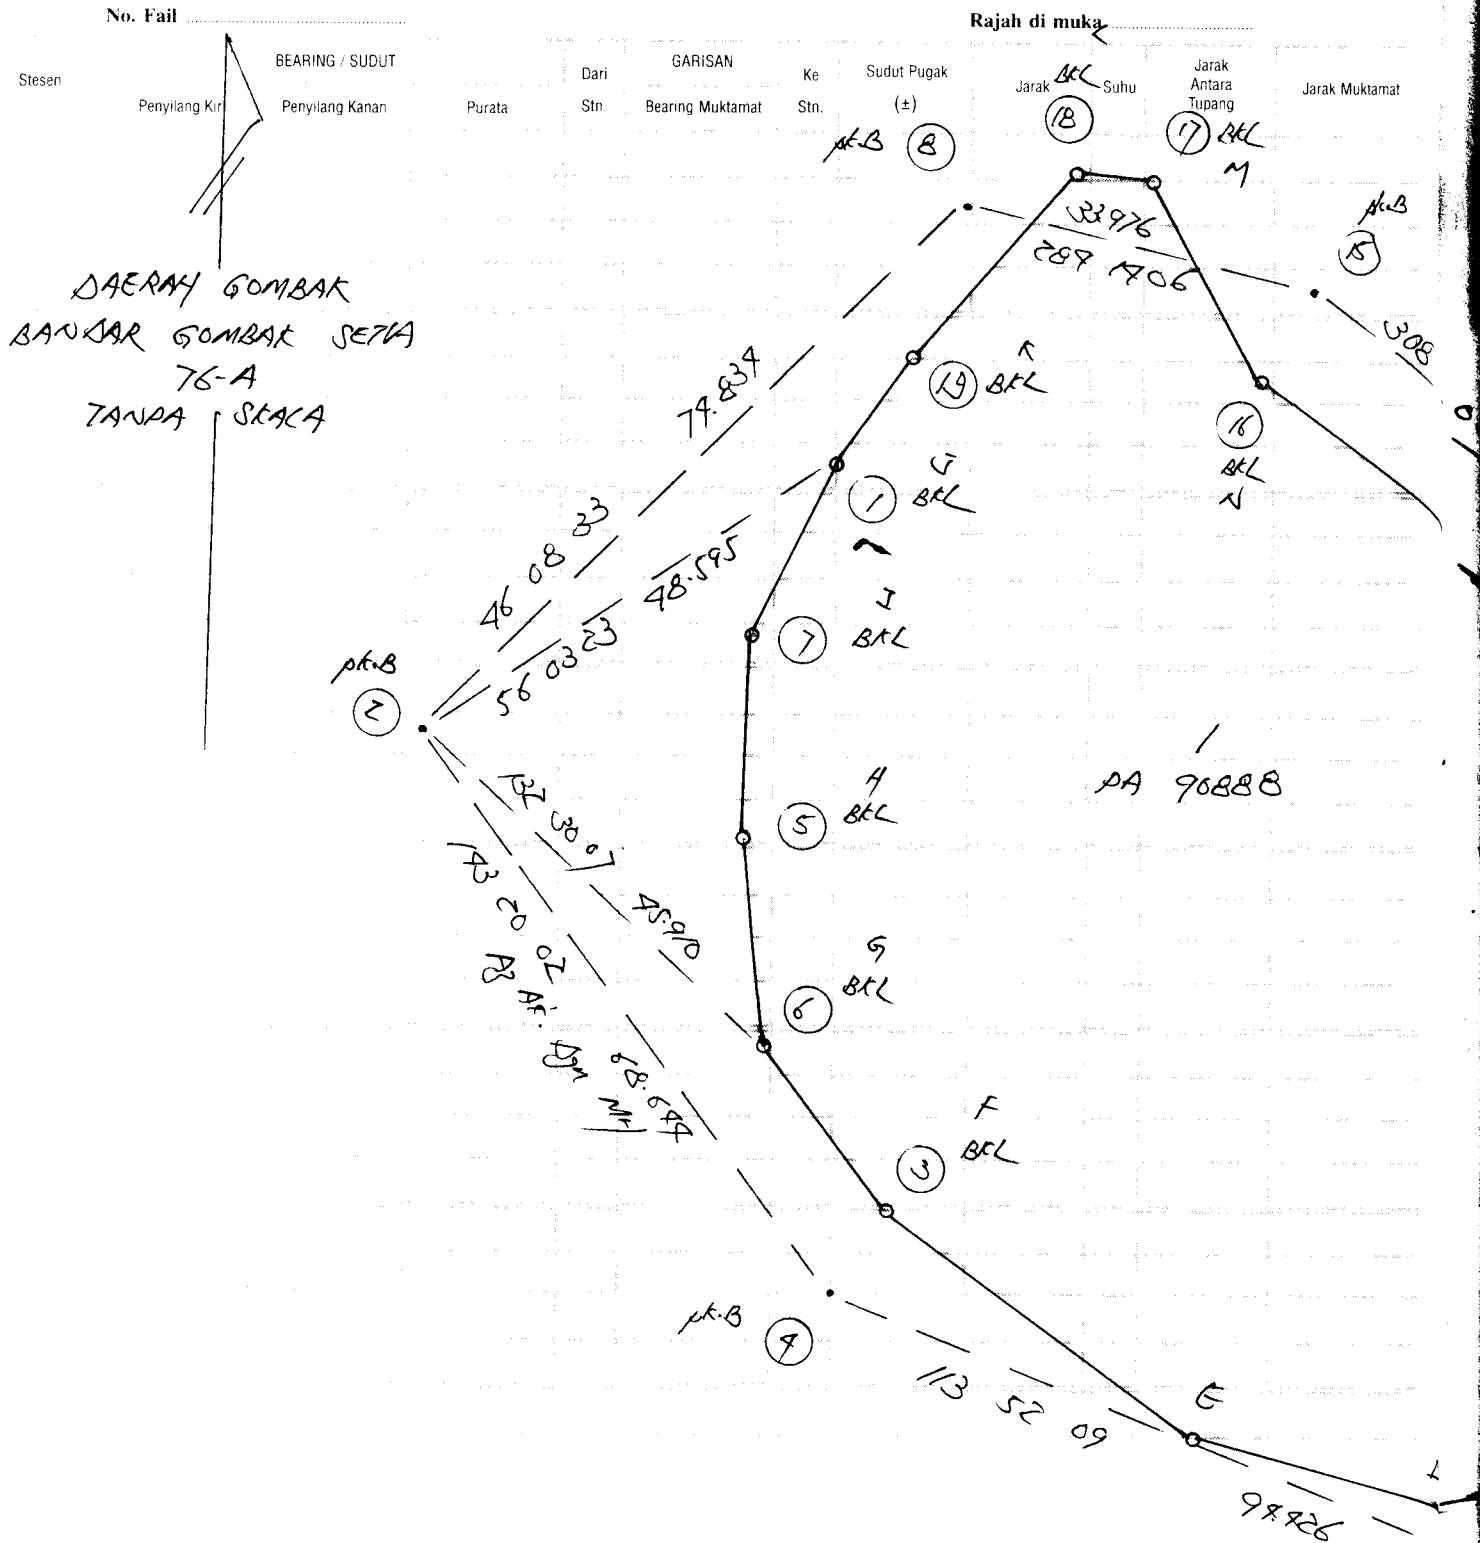

CERAPAN MATAHARI BAGI AZIMUT

 Penilik Foo Chee Yong Hari Se/19. Tarikh 18/12/97 Bulan 18/12/97 Tahun 1997

 Stesen T.R. 82 B.K. _____ Ms. _____ Tiodolait (Jenis) _____ I Bah. Aras Ufuk - a _____

Formula:

$$\text{Kosain AZIMUT} = \frac{\text{Kos } P - \text{Sain } \phi \text{ Sain } \alpha}{\text{Kos } \phi \text{ Kos } \alpha}$$

7250398 Gombak Station

$$\text{Pembetulan Aras} = \frac{a}{8} (\pm R - \pm L) \text{ tenjen } \alpha$$

Waktu				Ufuk			Gelem-bong		Pugak						Bila waktu jam tangan tidak dalam lingkungan 3 menit daripada waktu piawai Hitung waktu umum.			W.U. - 12 ^J + W.T.K. - G. Bujur - E		
J m	P.Ki	T.R					Ki	Ka										12 ^J	00 ^m	
				116	21	31			70	77	02									
				115	48	02			70	78	36									
	P.Ka			295	49	26			289	21	37									
				296	25	06			289	27	06									
Purata ①		T.R		116	18	11														
J m																				
823									19	19	16									
				116	06	01			2	22										
				116	18	15			19	18	57									
J m	P.Ki	T.R																		
				116	37	03			69	78	07									
				116	03	27			69	39	78									
	P.Ka			296	07	39			290	25	28									
				296	40	25			290	29	36									
Purata ②		T.R																		
J m																				
825									20	22	48									
				116	21	23			2	13										
									20	20	35									
Kordinat Origin U/S 55961 m			Kordinat Origin T/B 21759 m			Purata Bg. Gerid T.R. 32333 20 02														
Stesen U/S 5161 m			Stesen T/B 1803 m			Ditilik oleh														
Jumlah/Sel. 1/S 50800 m			Jumlah/Sel. T/B 23222 m			Dihitung oleh														
Jumlah/Sel. x 0.03256 ± 0 27 37			Sel. G. Bujur = $\frac{\text{Jum.}}{\text{Sel.}}$ x 0.03246 ± 12'37"			Tarikh														
G. Lintang Origin U 3 70 79			Sel. G. Bujur x Sain G. Lintang -																	
G. Lintang Stesen U 3 13 15			T (-) / B (+) Tirusan - 72"																	

 P.Ki. — Penyilang Kiri
 P.Ka. — Penyilang Kanan

 T.R. — Tanda Rujuk
 Sel. — Selisih

 W.U. — Waktu Umum
 W.T.K. — Waktu Tempatan Ketara

Tarikh
 Daripada
 Gombak Setiq
 80398
 Aras

Dibuat untuk
 Ke
 71

Pandangan Belakang	Pandangan Antara	Pandangan Hadapan	Naik	Turun	Aras Yang Dilaras	Jarak	Catitan
0.962 (13.16)	13.220	(110.56)		65.2356	190		
	2.978 (9.22)	3.958 (12.99)		63.098 78m	199		1328 nail on top of wmpo.
				63.380	199		
				62.360	199		
0.038 (10.11)				62.360	199		
0.086 (10.28)	7.005	(13.14)					
0.828 (12.70)	3.133	(10.28)					
1.278 (14.19)	2.330	(17.65)					
1.125 (13.15)	1.861	(16.10)					
3.839	0.391	(11.28)		63.987	78m		1328 nail on top of yellow bu.
	11.220						
0.391				55.987	78m		
1.383 (14.58)	2.026	(8.65)					
0.251 (10.62)	1.750	(5.78)					
1.785 (15.86)	1.578	(5.12)					
3.810	1.385	(14.91)		51.098	78m		1328 nail on top of yellow bu.
	6.699						

