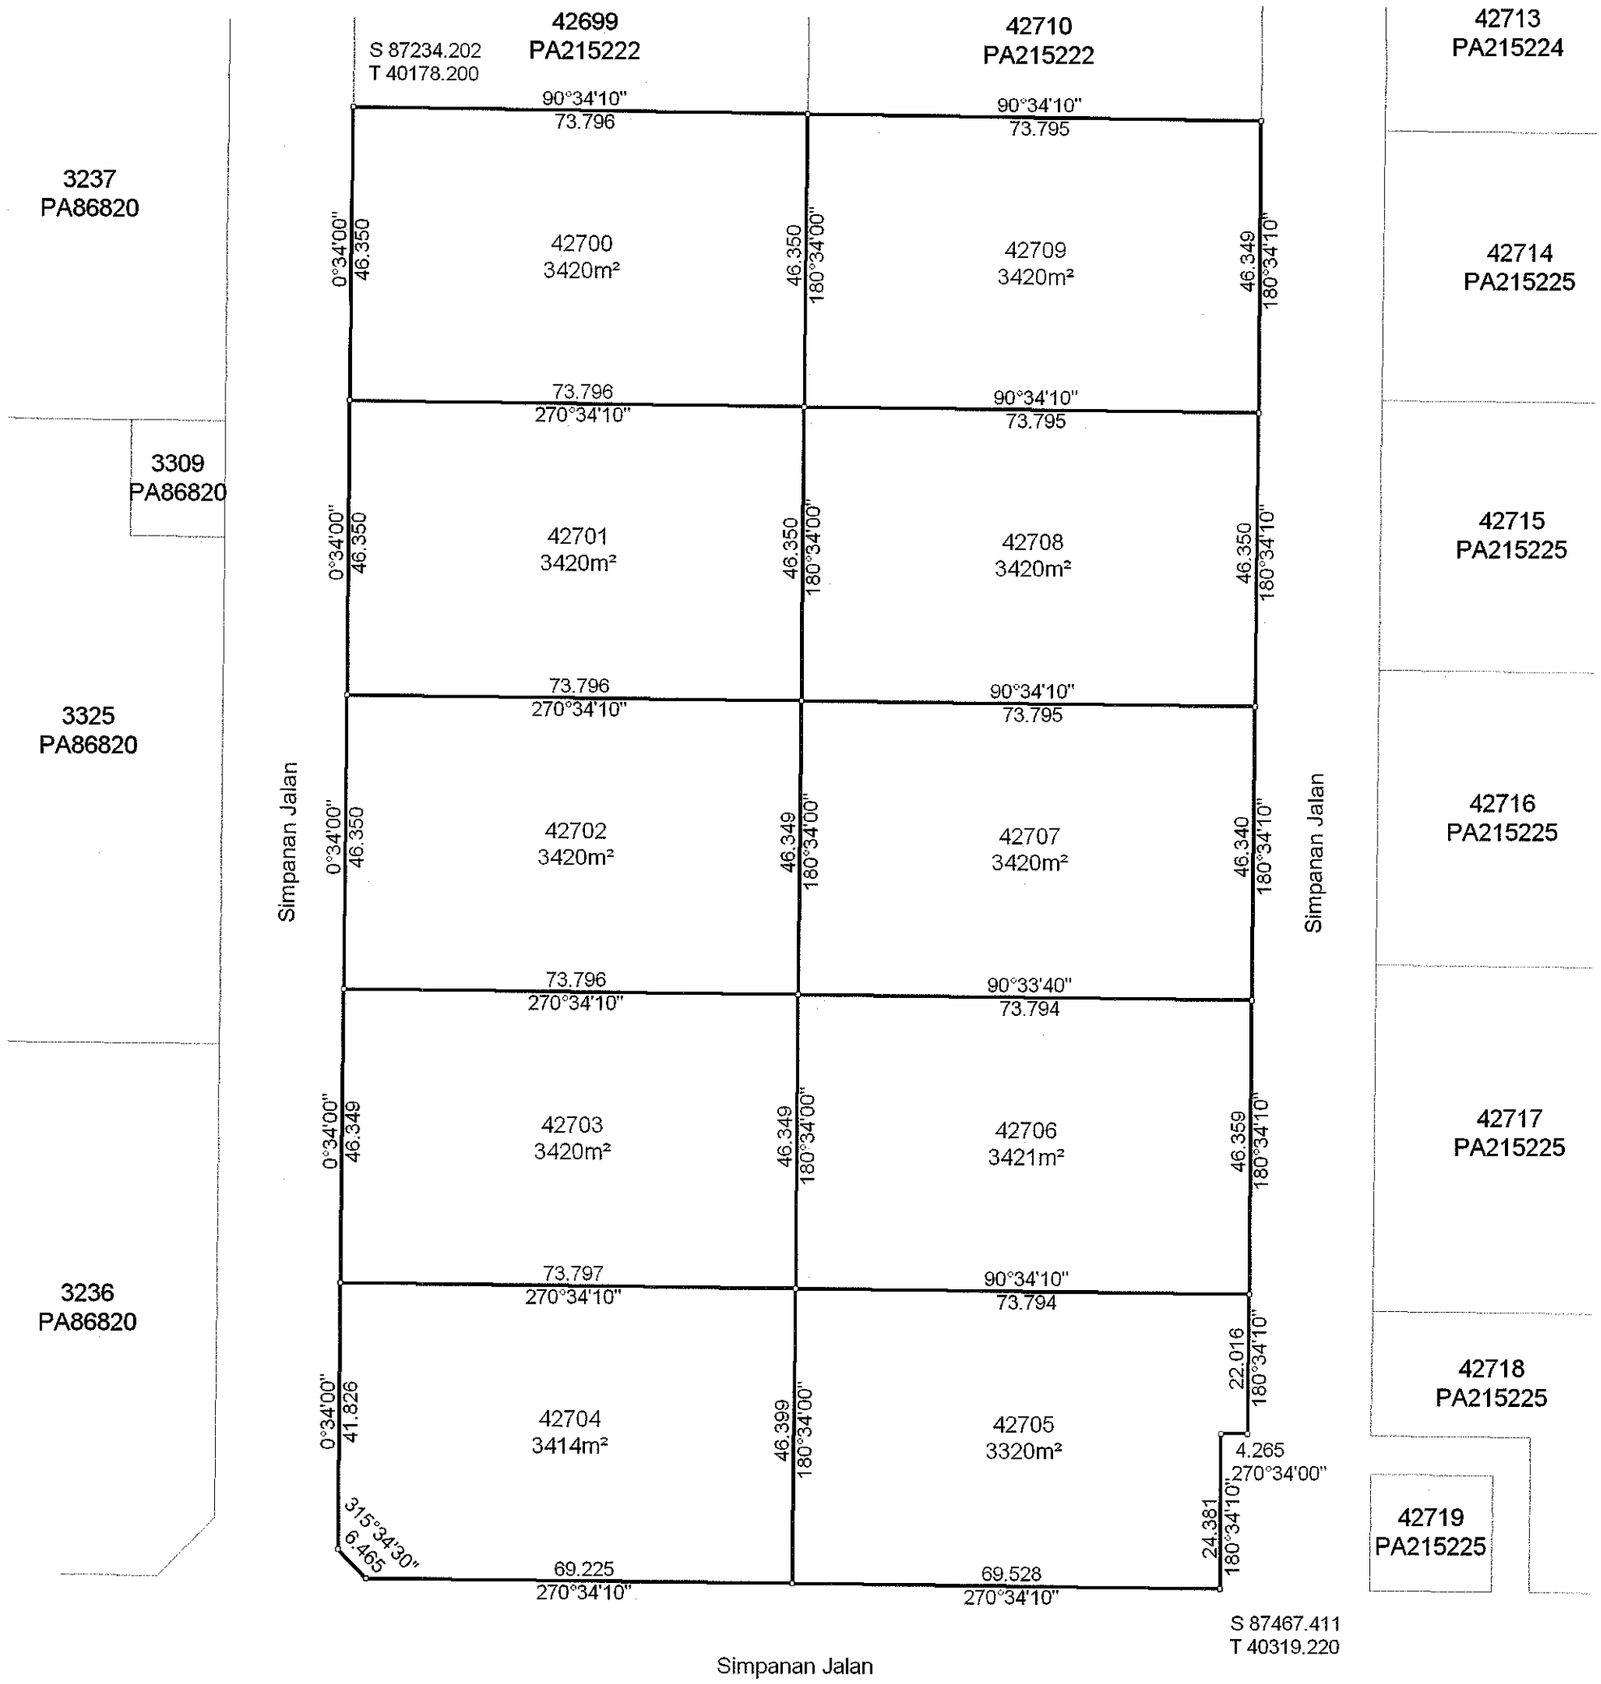


NOTA:
DAHULUNYA LOT 3307,3320,3321,3330 (PA 86817)
LOT 3121-3132, 3152-3163 (PA 86818),
LOT 3164-3175, 3189-3200 & TK

Asas Koordinat GDM2000 Cassini-Soldner

NEGERI SELANGOR

DAERAH ULU LANGAT

MUKIM BERANANG

LOT 42700 - 42709

SKALA 1 : 1000

PETA KADASTER 111D

PA215223

"Saya, Yap Nam Seen seorang Juruukur Tanah Berlesen di bawah Akta Juruukur Tanah Berlesen 1958 (Akta 458) memperakui bahawa pengukuran dari mana pelan ini telah disediakan, telah dijalankan dan ditanda di atas tanah oleh saya atau di bawah arahan saya sendiri secara langsung di lapangan semata-mata mengikut Peraturan-peraturan Juruukur Tanah Berlesen, dan bahawa pelan ini secara tepat mewakili pengukuran yang telah disempurnakan pada 8 haribulan November 2013.

Bahawa saya bertanggungjawab sepenuhnya ke atas salah betulnya ukuran ini.

Bertarikh 11 haribulan April 2014.

Juruukur Tanah Yang Dilesen Di Bawah Akta 458"

FAIL UKUR PUBLSEL2380_2013

FAIL PEJ. TANAH PTD.HL (T) 600-5/1/84-2012(13)

DILULUSKAN OLEH

AHAMAD BIN ZAKARIA
Pengarah Ukur Dan Pemetaan Selangor

Tarikh: 22/04/2014