
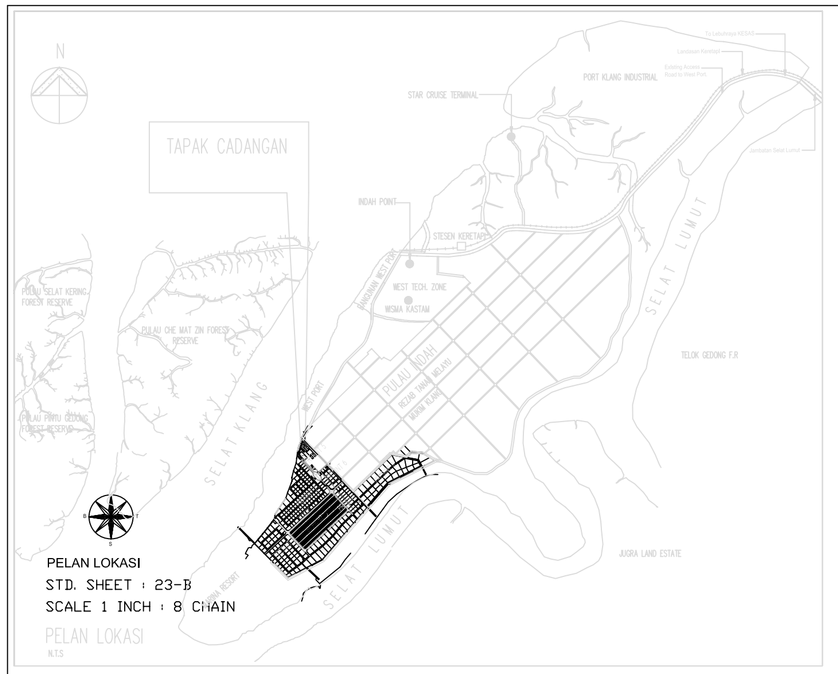


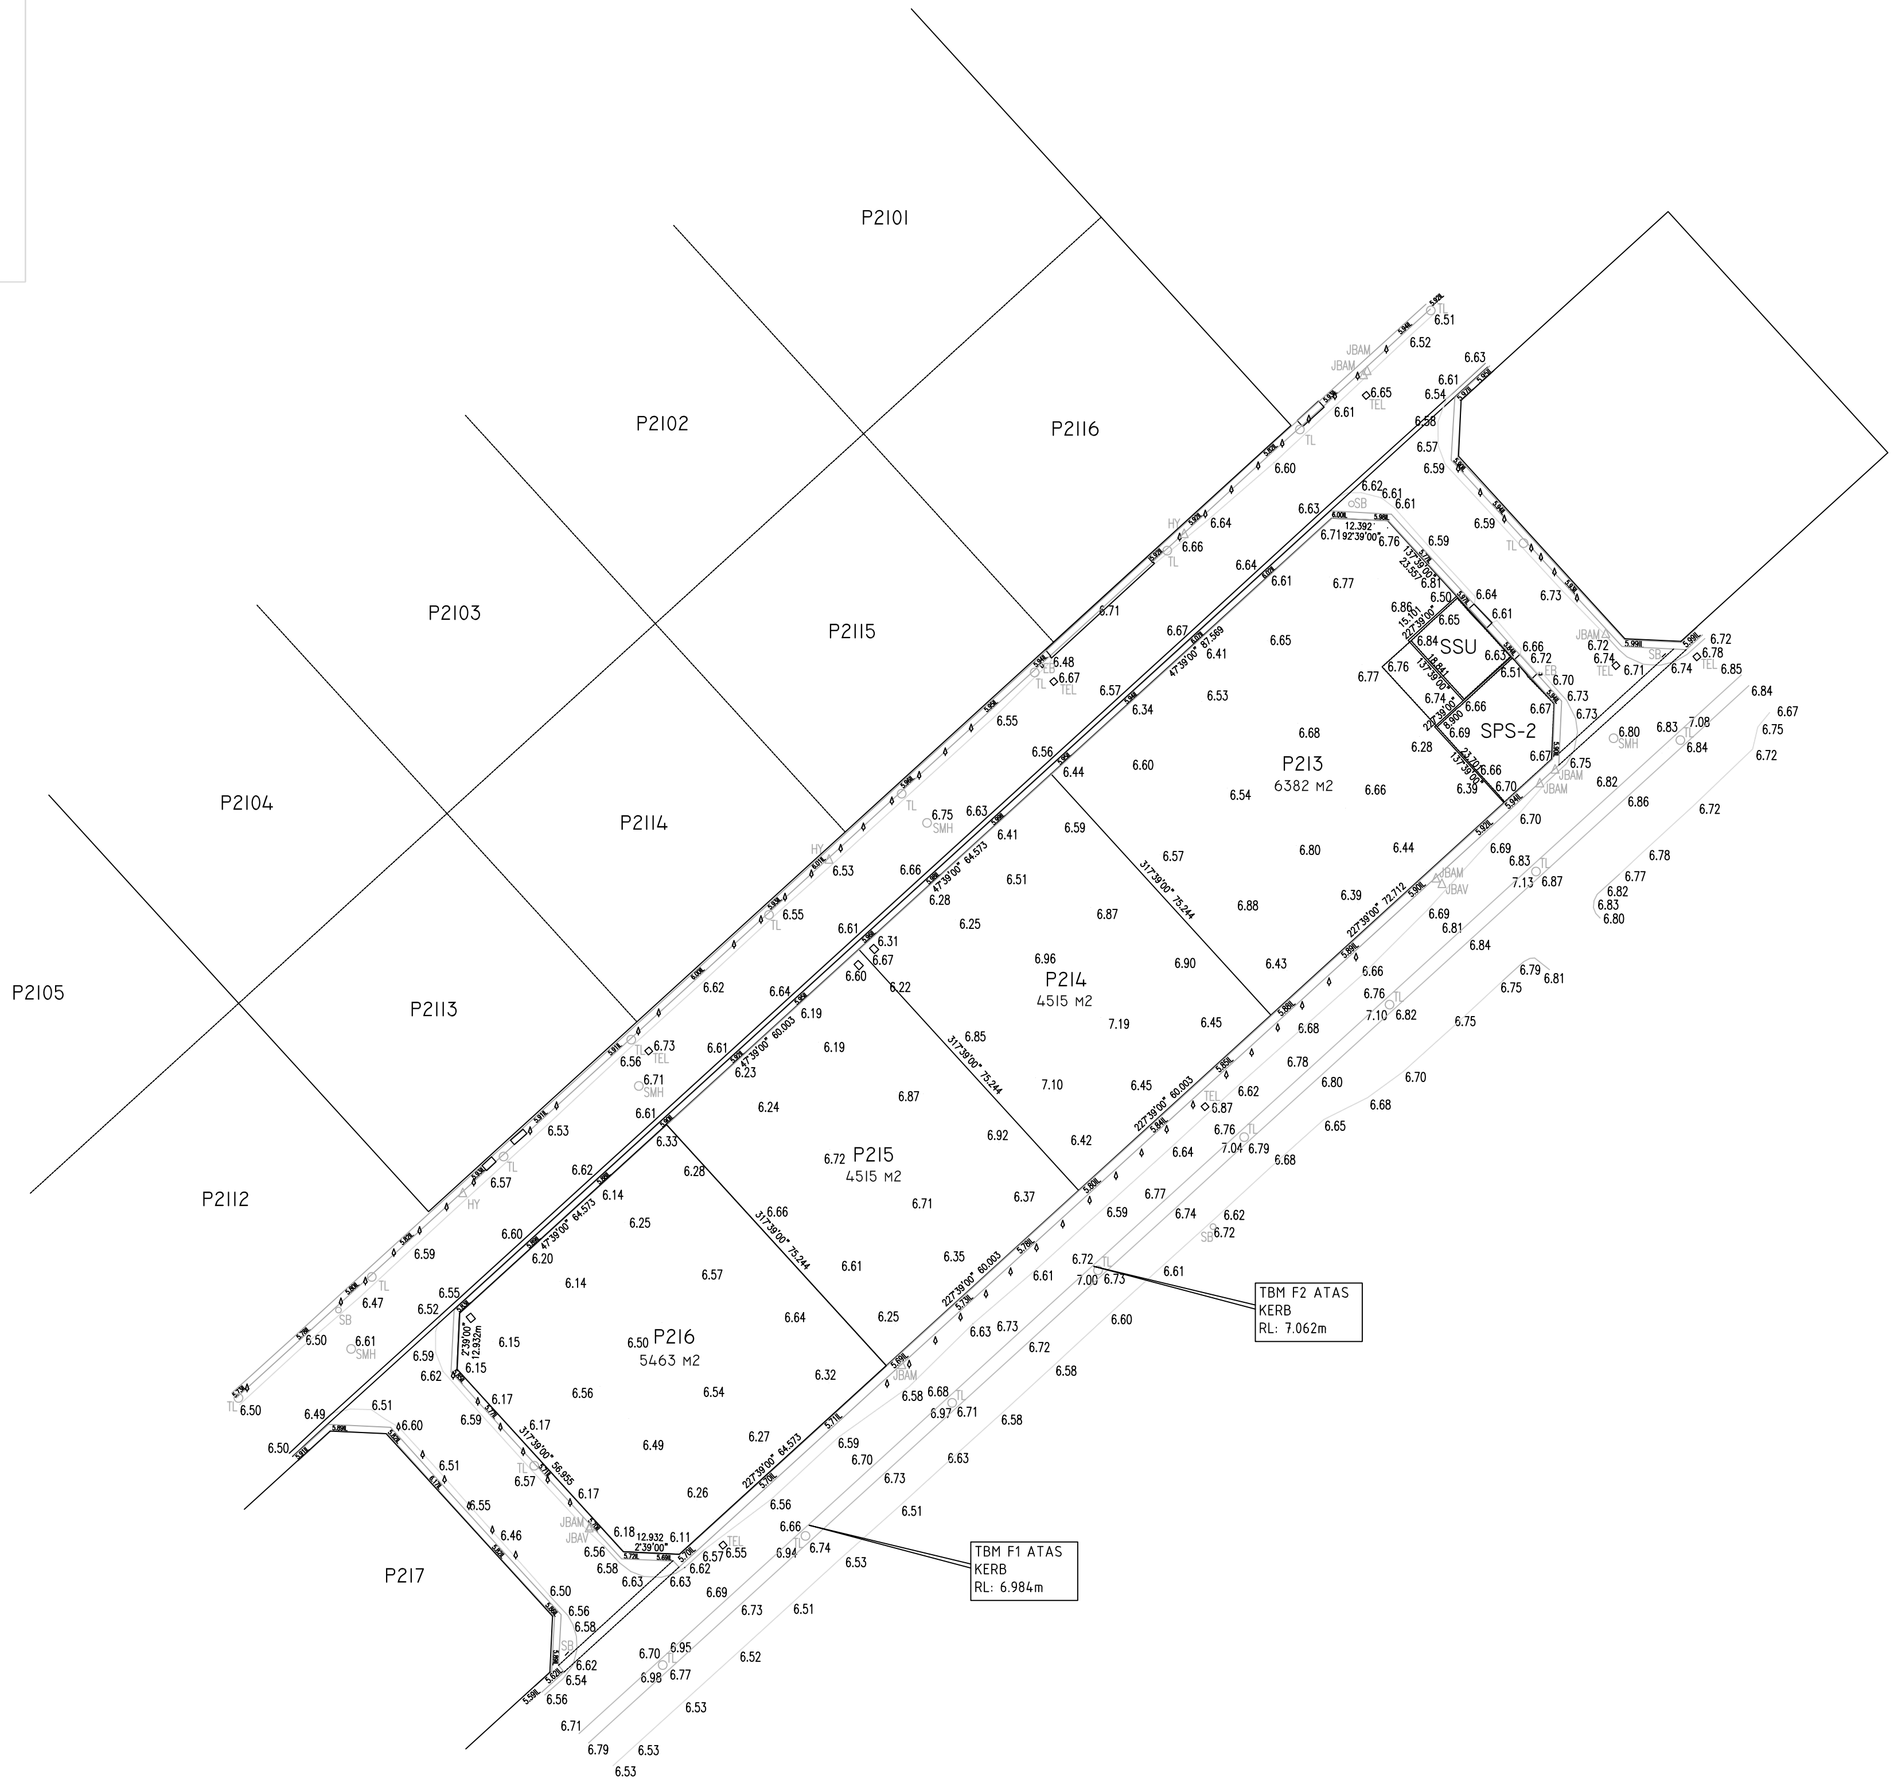

N

SKALA 1 : 1000

TAJUK PELAN :

PLAN BUTIRAN DAN TITIK KETINGGIAN
DI ATAS PLOT P213 HINGGA P216
PORT KLANG FREE ZONE
MUKIM KLANG
DAERAH KLANG
SELANGOR DARUL EHSAN

NOTA :

1. SEMUA UKURAN ADALAH DALAM UNIT METER.
2. BERING, JARAK DAN KELUASAN YANG DITUNJUKKAN ADALAH BERDASARKAN DARIPADA ????

Surveyed	: Foo (012-281 9844)	Date	: 18 JAN 2021
Drawn	: Yeap	Date	: 18 JAN 2021
Checked	: Foo	Date	: 18 JAN 2021

FILE :

PETUNJUK :

JURUUKUR TANAH BERLESEN :

JURUKUR SAHARUDDIN EL-ASAS
(JURUKUR TANAH BERLESEN)
NO. 22-5, JALAN TASIK SELATAN 3, METRO CENTRE,
BANDAR TASIK SELATAN, 57000 KUALA LUMPUR.
TEL : 03-9057 6803, 03-9057 6804
FAX : 03-9054 6805.
email: jseaki07@yhoo.com

TANDATANGAN

NOOR HAMIDI BIN CHE DAN
Jurukur Tanah Yang Di Lesen dibawah Akta 458 (Disemak 1991)

CP NO. :

STANDARD SHEET :

SCALE : 1 : 1000

PLAN NO.: JSEA / FOO / 375 / SEL / 21 / FD1

Copyright 2021. All rights reserved