NEGERI SELANGOR

DAERAH KUALA LANGAT

MUKIM BATU

LOT 7046

SKALA 1 : 1000

Fail Ukur PUBLSEL 1542/2008

Fail Pej Tanah PTK.LGT.1/11BU673

Lembar Piawai 129-B

JK 3196 M 198

'Saya .....SAMSUDIN BIN HASSAN.....seorang Juruukur Tanah yang dilesen di bawah Akta Juruukur Tanah Berlesen 1958 (Akta 458), memperakui bahawa pengukuran darimana pelan ini telah disediakan, telah dijalankan dan ditanda di atas tanah oleh saya atau di bawah arahan saya sendiri secara langsung di lapangan semata-mata mengikut Peraturan-peraturan Juruukur Tanah Berlesen dan bahawa pelan ini secara tepat mewakili pengukuran yang telah disempurnakan pada .....04..... haribulan .....MAC.....2009

Bahawa saya bertanggungjawab sepenuhnya ke atas salah betulnya ukuran ini.

Bertarikh .....16..... haribulan.....JULAI.....2009

.....

Juruukur Tanah Yang Dilesen di bawah Akta 458

Diluluskan oleh

15-Apr-2010

(ZAKARIA BIN SAAT)
PENGARAH UKUR DAN PEMETAAN
SELANGOR
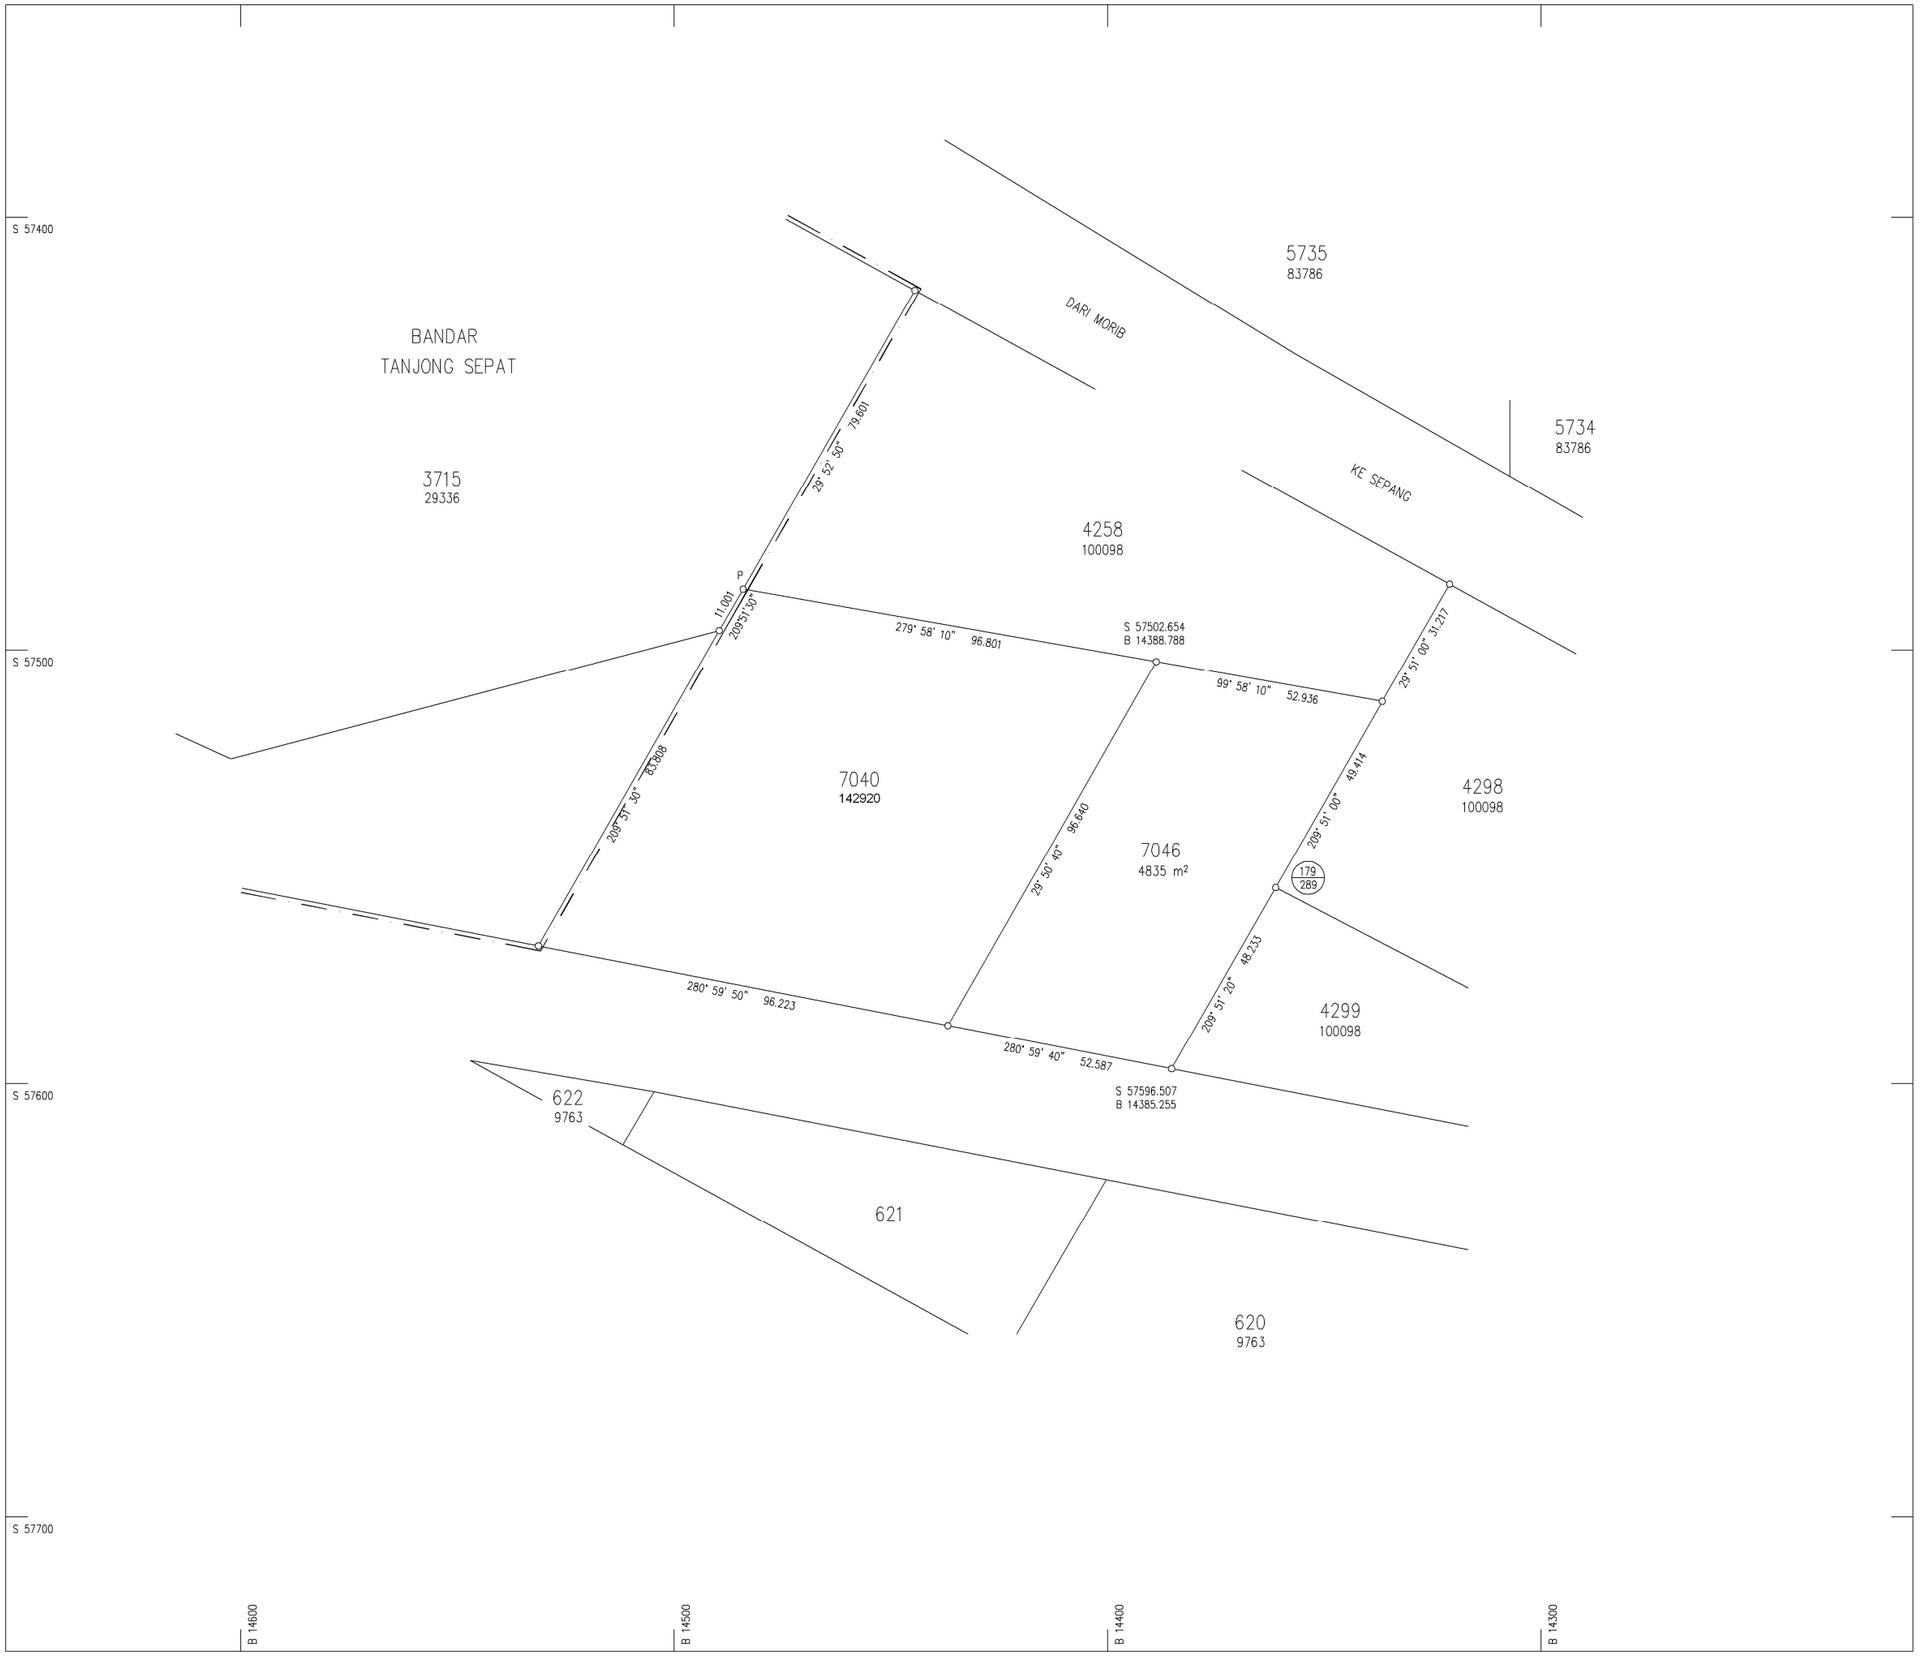
PA 142919