
CADANGAN PEMBINAAN TAMAN REKREASI HIJAUAN ORKID DESA DI LOT 26430, JALAN 9/142, TAMAN ORKID DESA, KUALA LUMPUR.

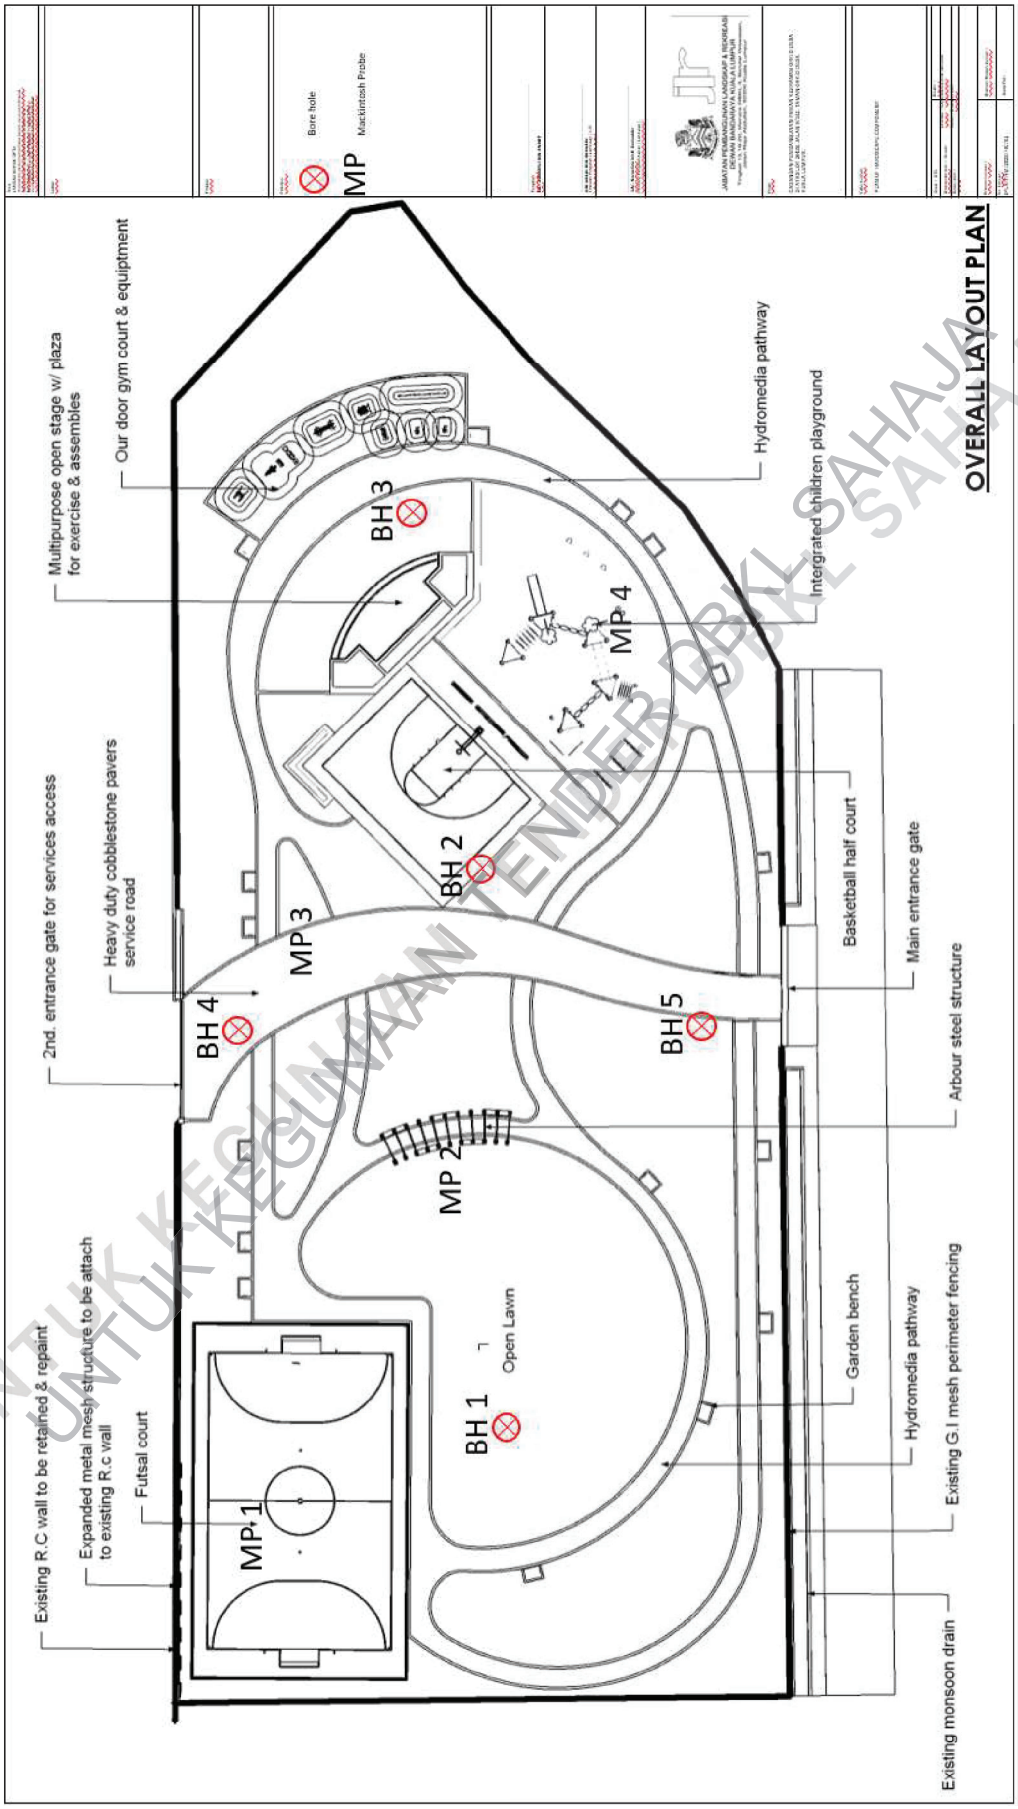

UNTUK KEGUNAAN TENDER DBKL SAHAJA
UNTUK KEGUNAAN TENDER DBKL SAHAJA