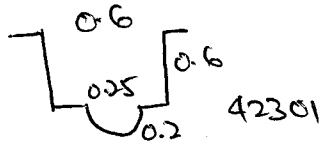

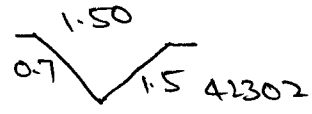

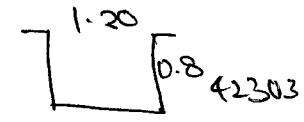

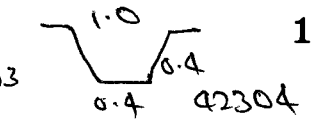

No. Fail ..... Rajah di muka .....
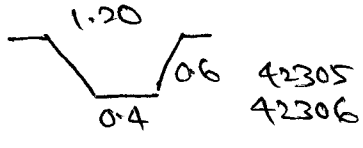
Stesen	BEARING / SUDUT			Dari Stn.	GARISAN	Ke Stn.	Sudut Pugak (±)	Jarak	Suhu	Jarak Antara Tupang	Jarak Muktamat
	Penyilang Kiri	Penyilang Kanan	Purata		Bearing Muktamat						
	FIND MARK										
(4) –	219 2930	18·737	– BKL								
2 –	211 4450	29.058	BKL								
3 –	236 5330	18.198	BKL