



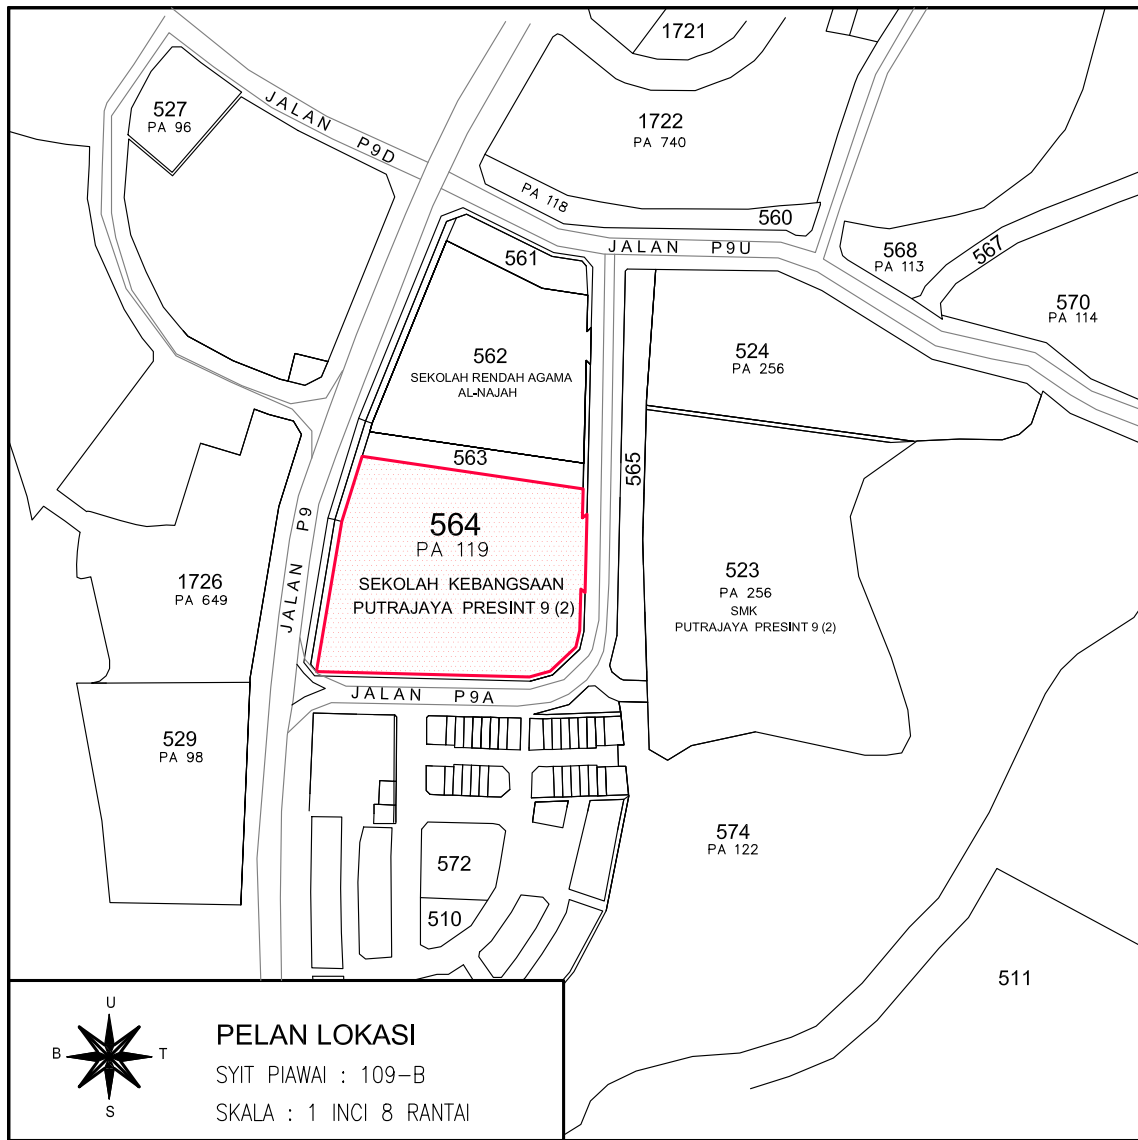

PELAN LOKASI
SYT PIAWAI : 109-B
SKALA : 1 INCI 8 RANTAI

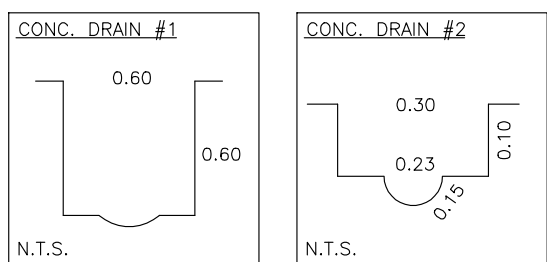

TBM F3402
Nail On Top Of Kerb
RL: 37.277m

529
PA 98
DEPOH PUTRAJAYA

PT 1442
STESEN MINYAK
PETRONAS


564
PA 119
24264.50 m²
2.426 Ha
SEKOLAH KEBANGSAAN
PUTRAJAYA PRESINT 9 (2)

562
PA 119
SEKOLAH RENDAH AGAMA
AL-NAJAH

563
PA 119
TAMAN METROPOLITAN

565
PA 119
TAMAN
METROPOLITAN

SMK
PUTRAJAYA PRESINT 9 (2)

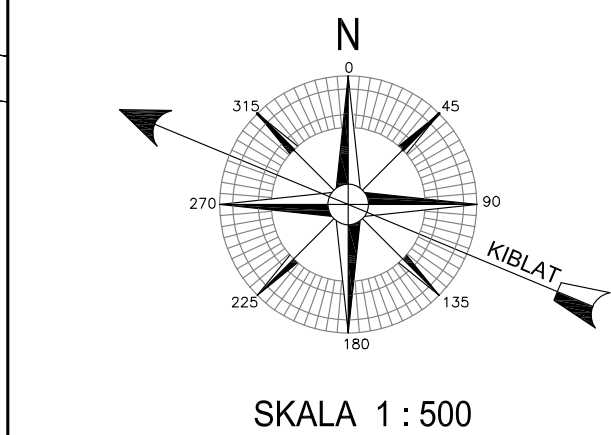

TAJUK PELAN :

UKURAN BUTIRAN DAN TOPOGRAFI
DI ATAS SEBAHAGIAN LOT 564
SEKOLAH KEBANGSAAN
PUTRAJAYA PRESINT 9 (2)
WILAYAH PERSEKUTUAN
PUTRAJAYA

NOTA :

- SEMUA UKURAN ADALAH DALAM METER.
- KOORDINAT YANG DITUNJUKKAN ADALAH BERDASARKAN GDM2000 CASSINI-SOLDNER WILAYAH PERSEKUTUAN PUTRAJAYA.
- BERING DAN JARAK LOT 564 ADALAH BERDASARKAN PA 119
- ARAS LARAS ADALAH BERDASARKAN BM B62032 (RL= 38.638 m) DI KIRI JALAN SALAK TINGGI, CYBERJAYA. DI LALUAN MOTOSIKAL. BERDEKATAN PAPAN TANDA BESAR (KL, PUTRAJAYA, SHAH ALAM, PUCHONG, KAJANG, SEREMBAN).

PETUNJUK :

- | | |
|------------------------------|--------------------------|
| ○ LP : LAMP POST | CPL : CABLE PIPELINE TNB |
| ○ RS : ROAD SIGNAGE | PB : PETAK BUNGA |
| □ MHJPP : JPP MANHOLE | □ : SUMP |
| □ MHK : KUMBUHAN MANHOLE | ● : TREE |
| □ MHTL : TELEKOM MANHOLE | — : SLAB |
| □ MHJBA : JBA MANHOLE | — : ROAD METAILED |
| △ GSM : GAS MARKER | — : BUILDING |
| △ JBAM : JBA METER | — : TOP WALL |
| △ LVM : LARGE VOLTAGE MARKER | — : WALL FENCE |
| △ HY : HYDRANT | — : WALKWAY |
| △ BV : BOMBA VALVE | — : ROAD PAVEMENT |
| △ PM : POST MARKER | — : CHAIN LINK FENCE |
| △ TBM : TEMPORARY BENCHMARK | — : STEEL FENCE |

DIUKUR OLEH : FOO 13 OKT 2020

DILUKIS OLEH : FAIZAH 14 OKT 2020

DISEMAK OLEH : LOH

JURUKUR TANAH BERLESEN

Sr LOH SOW KAM
JURUKUR TANAH BERLESEN
DIBAWAH AKTA 458 (DISEMAK 1991)
B. LAND SURVEYING (HONS) UTM, MRISM, MAALS

JURUKUR BANDARDESA SDN BHD (1325406-T)
(DAHULUNYA DIKENALI SEBAGAI JURUKUR BANDARDESA)



NO.17-3, JALAN USJ 9/5Q
SUBANG BUSINESS CENTRE
47620 SUBANG JAYA
SELANGOR DARUL EHSAN

TEL : 603-8023 0963, 8023 0968
FAX : 603-8023 0962
email : bandardesa@yahoo.com

NO. PELAN : JBD / WP / 256 / SK9 / NF / TP-1