

Rajah di muka

[illegible]

No. Fail


Rajah di muka

[illegible]

No. Fail

Rajah di muka

Stesen	BEARING / SUDUT			Dari Stn.	GARISAN Bearing Muktamat	Ke Stn.	Sudut Pugak (±)	Jarak	Suhu	Jarak Antara Tupang	Jarak Muktamat
	Penyilang Kiri	Penyilang Kanan	Purata								
5-18	111 37 78	70.039 N									
	111 35 50	70.093 PO									
	71 58"	-0.009									
2-19	209 70 50	198.829 N									
	209 59 55	198.810 10									
	755"	70.019									
5-2	80 70 29	198.309 N									
	80 32 78	198.710 PO									
	71 41"	-0.091									

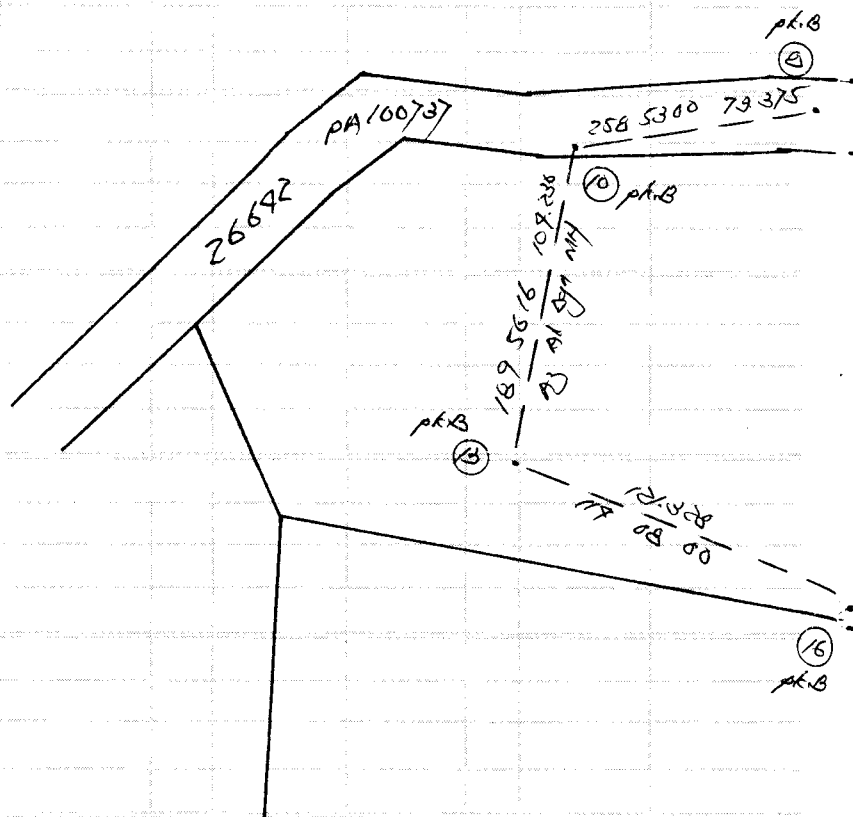

CERAPAN MATAHARI BAGI AZIMUT

Penilik Foo Chee Yang Hari _____ Tarikh _____ Bulan _____ Tahun _____Stesen 10 T.R. 13 B.K. Ms. _____ Tiodolait (Jenis) _____ I Bah. Aras Ufuk - a _____

Formula:

$$\text{Kosain AZIMUT} = \frac{\text{Kos } P - \text{Sain } \phi \text{ Sain } \alpha}{\text{Kos } \phi \text{ Kos } \alpha}$$

$$\text{Pembetulan Aras} = \frac{3}{8} (\alpha R - \alpha L) \text{ tenjen } \alpha$$

Waktu		Ufuk			Gelem-bong		Pugak			Tilikan ①	Bila waktu jam tangan tidak dalam lingkungan 3 menit daripada waktu piawai Hitung waktu umum.			W.U. - 12 ^J + W.T.K. - G. Bujur - E					
J	m	P.Ki.	T.R.		Ki	Ka					J	m	12 ^J	00 ^m					
				109	79	16													
			⊕	109	59	77		79	09	02									
			⊖	109	26	51		79	09	22									
		P.Ka	⊖	289	28	51		286	03	13									
			⊕	290	02	59		286	08	07									
Purata ①		T.R.																	
J	m																		
29							15	59	29	Purata Tinjau									
		Purata Ke matahari		109	79	27		2	59	Biasan & Bedalihat									
		Purata Ke TR					15	58	35	Tinjau Dilaras									
J	m	P.Ki.	T.R.																
			⊕	110	09	10		73	72	19									
			⊖	109	31	15		73	37	00									
		P.Ka	⊖	289	32	19		286	28	59									
			⊕	290	07	18		286	09	06									
Purata ②		T.R.																	
J	m																		
							16	25	57	Purata Tinjau									
		Purata Ke matahari		109	78	76		2	79	Biasan & Bedalihat									
		Purata Ke TR					16	23	07	Tinjau Dilaras									
Kordinat Origin U/S		55061		m		Kordinat Origin 1/B		21759		m		Purata Bg. Gerid T.R.		109		58		16	
Stesen U/S		902		m		Stesen 1/B		3963		m		Ditilik oleh		17/11/05		M1121			
Jumlah/Sel.		1/5		55059		m		Jumlah/Sel.		T/B		17796		m					
Jumlah/Sel. x 0.03256 ±		3		70		79		Sel. G. Bujur =		Jum. Sel.		x 0.03246 ±		9'38"					
G. Lintang Origin U		0		29		53		Sel. G. Bujur x Sain G. Lintang -											
G. Lintang Stesen U		3		10		56		T (-) / B (+) Tiruan						- 32"					

P.Ki. - Penyilang Kiri

T.R. - Tanda Rujuk

W.U. - Waktu Umum

P.Ka. - Penyilang Kanan

Sel. - Selisih

W.T.K. - Waktu Tempatan Ketara

Tarikh

Aras

Dibuat untuk

26

Daripada

10907/ 24 Mei

Ke

Pandangan Belakang	Pandangan Antara	Pandangan Hadapan	Naik	Turun	Aras Yang Dilaras	Jarak	Catilan
1/123 (1122)					25.282		BM 0080 AC: 25.282
1/122 (1166)		0.680 (1223)			26.375		Q1
2.068 (678)		1.775 (573)			26.358		Q2
3.388 (1111)		0.282 (0.86)			28.160		Q3
1.279 (245)		0.111 (0.36)			51.237		Q4
0.295 (1.62)		2.223 (8.93)			50.193		Q5
1.877 (6.06)					28.891		28M 1/
1.396 (258)		2.932 (9.62)			27.756		Q6
2.212 (13.82)		0.682 (1.24)			28.970		Q7
1.946 (6.29)		0.862 (1.52)			52.220		Q8 (574.8)
3.510 (11.52)		2.025 (6.68)			52.111		Q9 (574.10)
3.773 (12.28)		0.235 (0.84)			55.366		Q10
0.199 (0.65)		0.063 (0.21)			53.086		Q11 28M 1/2 (574.13)
		1.128 (3.70)			58.119		Q1001
25.903		13.066					
1.541 (505)		1.283 (7.86)			26.375		Q1
					28.933		574.21