

No. Fail

Rajah di muka

Stesen	BEARING / SUDUT			Dari Stn.	GARISAN Bearing Mukamat	Ke Stn.	Sudut Pugas (±)	Jarak	Suhu	Jarak Antara Tupang	Jarak Mukamat
	Penyilang Kiri	Penyilang Kanan	Purata								
2 9	17 58 18	19 58 18	72 00 51 M- 1' 29"	9	71 59 27	10	118 19 (mini)	2.576			2.576
10	72 00 51	258 00 51									
	pk-L ←										
2 9	17 58 18	19 58 18	201 09 38 M- 1' 29"	9	201 08 10 A ₃ Ak. Og ⁿ M4	11	89 52	105.092			105.092
11	201 09 38	21 09 38						105.092			
	pk-B										
9 11	21 09 38	24 09 38	291 12 23 M- 1' 29"	11	291 10 59	12	91 80	166.171			166.171
								166.171			
12	291 12 23	111 12 23									
	pk+.										
9 11	S. A. A.	285 83 15	M- 1' 29"	11	285 81 51	13	98 86 24	7.290			7.290
13	285 83 15	105 83 15									
	AL										
9 11	S. A. A.	50 16 09	M- 1' 29"	11	50 19 25	17	108 11	6.630			6.630
17	50 16 09	230 16 09									
	pk-L ←										
11 12	111 12 23	291 12 23	339 21 16 M- 1' 29"	12	339 19 52	15	92 91	67.071			67.071
15	339 21 16	159 21 16						67.072			
	pk-B										
12 15	159 21 16	339 21 16	47 38 30 M- 1' 29"	15	47 37 06	16	88 07	158.939			158.939
16	47 38 30	218 38 30						158.943			

Rajah di muka

[illegible]

[illegible]

No. Fail

Rajah di muka

Stesen

BEARING / SUDUT

Dari

GARISAN

Ke

Sudut Pukak

Jarak

Suhu

Jarak
Antara
Tupang

Jarak Mukamat

Penyilang Kiri

Penyilang Kanan

Purata

Stn.

Bearing Mukamat

Stn.

(±)


(2)

pkx

56/05
54424
04 87009

7-17 198 38 50 195.258 N
198 70 21 195.288 PO
-1 31" -0.012

7-20 305 57 19 185.535 N
305 59 12 185.472 PO
-1 53" +0.063

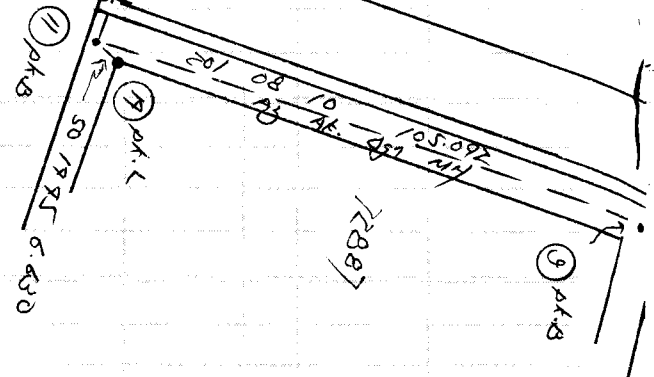

SEK REN.

Stesen

Penyilang Kiri

Penyilang Kanan

Purata

Dari Stn.

Bearing Muktamat

Ke Stn.

Sudut Pukak (±)

Jarak

Suhu

Jarak Antara Tupang

Jarak Muktamat

66/93

158.239

12.586

166.069

111.352

72883

Pkt. B

Pkt. C

Pkt. D

Pkt. E

KOMPAS. AEROMAGNET

72876

AA 88726

TAMPA STACA

OVERLAY DETAILING.

MUKIM DAMANSARA.

CERAPAN MATAHARI BAGI AZIMUT

 Penilik Foo Chee Yng Hari 28/10/05 Tarikh Jumaat Bulan Jumaat Tahun 2005

 Stesen 11 T.R. 9 B.K. Ms. Tiodolait (jenis) 1 Bah. Aras Ufuk - a

Formula:

$$\text{Kosain AZIMUT} = \frac{\text{Kos } P - \text{Sain } \phi \text{ Sain } \alpha}{\text{Kos } \phi \text{ Kos } \alpha}$$

$$\text{Pembetulan Aras} = \frac{2}{3} (\pm R - \pm L) \text{ tenjen } \alpha$$

Waktu			Ufuk			Gelem-bong		Pugak			Tilikan ①	Bila waktu jam tangan tidak dalam lingkungan 3 menit daripada waktu piawai Hitung waktu umum.			W.U. = 12 ^J + W.T.K. - G. Bujur - E			
J	m					Ki	Ka								12 ^J	00 ^m		
		P.Ki	T.R.															
8 ⁴⁷			⊕	105	30	07		64	25	19								
35			⊕	109	57	56		64	09	92								
35		P.Ka	⊕	285	00	16		281	03	15								
8 ³⁷			⊕	285	37	10		281	17	09								
Purata ①			T.R.	201	03	37												
J	m																	
8 ³⁶								20	56	21	Purata Tinjah							
			Purata Ke matahari	105	16	22			2	09	Biasan & Bedalihat							
			Purata Ke TR					20	57	12	Tinjau Dilaras							
J	m																	
8 ⁴²			⊕	105	49	13		67	29	78								
43			⊕	105	16	41		67	15	51								
77		P.Ka	⊕	285	13	29		292	58	08								
8 ³⁵			⊕	285	57	12		293	13	23								
Purata ②			T.R.															
J	m																	
								22	51	28	Purata Tinjah							
			Purata Ke matahari	105	35	39			1	58	Biasan & Bedalihat							
			Purata Ke TR					22	49	30	Tinjau Dilaras							
Kordinat Origin U/B 55961						m		Kordinat Origin 1/B 27759						m		Purata Bg. Gerid T.R.		
Stesen 1/5 13281						m		Stesen 1/B 16198						m		Ditilik oleh		
Jumlah/Sel. 1/5 60292						m		Jumlah/Sel. 1/B 561						m				
Jumlah/Sel. x 0.03256 ±				37	35	Sel. G. Bujur - $\frac{\text{Jum.}}{\text{Sel.}} \times 0.03246 \pm$						3' 02"		Dihitung oleh				
G. Lintang Origin U				3	46	49	Sel. G. Bujur x Sain G. Lintang -											
G. Lintang Stesen U				3	03	17	T (-) / B (+) Tirusan -						10'		Tarikh			

 P.Ki. - Penyilang Kiri
 P.Ka. - Penyilang Kanan

 T.R. - Tanda Rujuk
 Sel - Selisih

 W.U. - Waktu Umum
 W.T.K. - Waktu Tempatan Ketara