

[illegible]


[illegible]

No. Fail

Rajah di muka


Stesen	BEARING / SUDUT		Dari	GARISAN	Ke	Sudut Pukak	Jarak	Suhu	Jarak Antara	Jarak Mukamat
	Penyilang Kiri	Penyilang Kanan	Stn.	Bearing Mukamat	Stn.	(±)			Tupang	

WILAYAH PERSEKUTUAN
KUALA LUMPUR
MUKIM BETA PAK.
SY/T 770 & 7878C

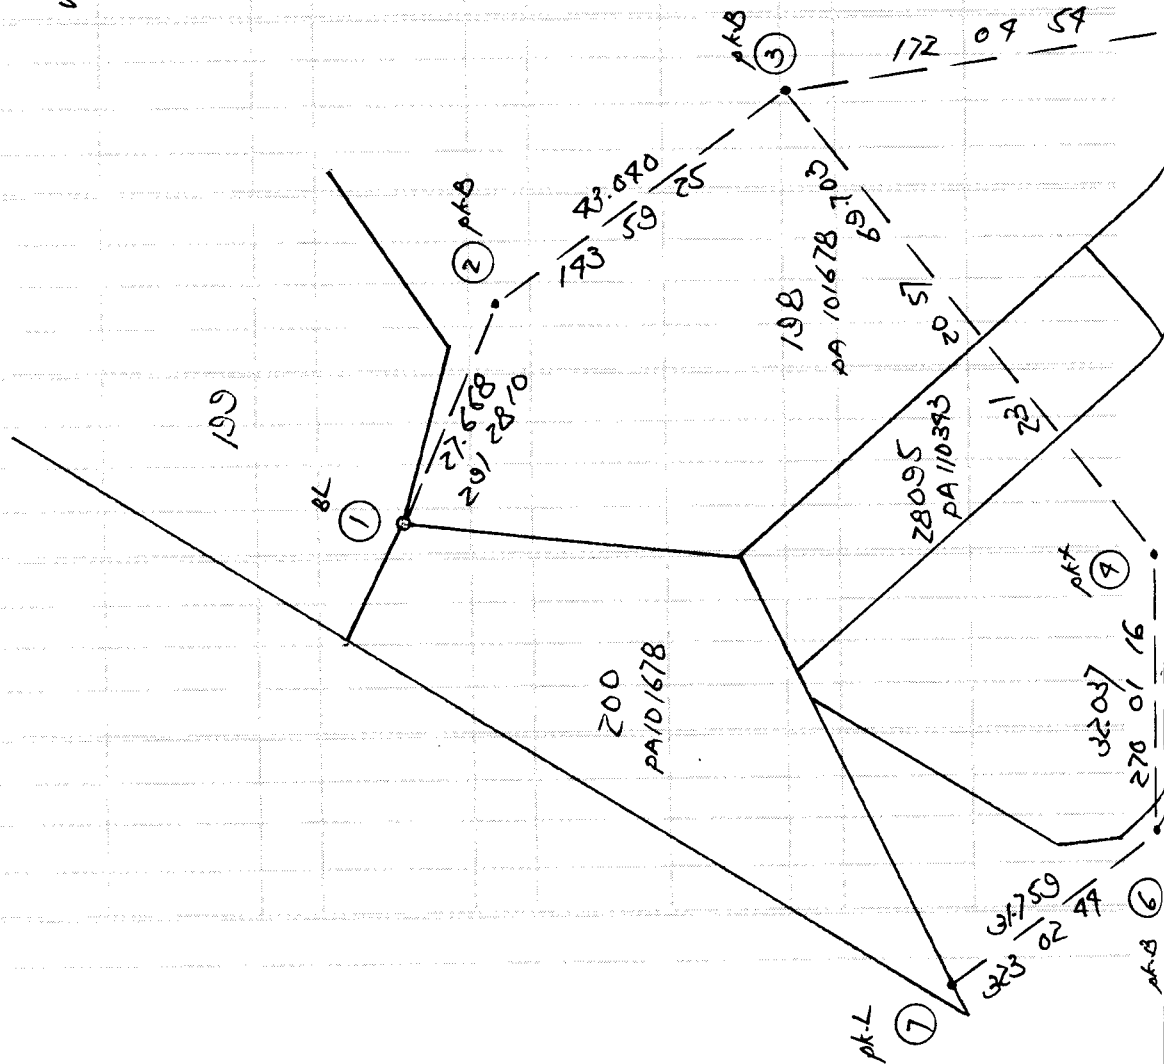

No. Fail

Rajah di muka

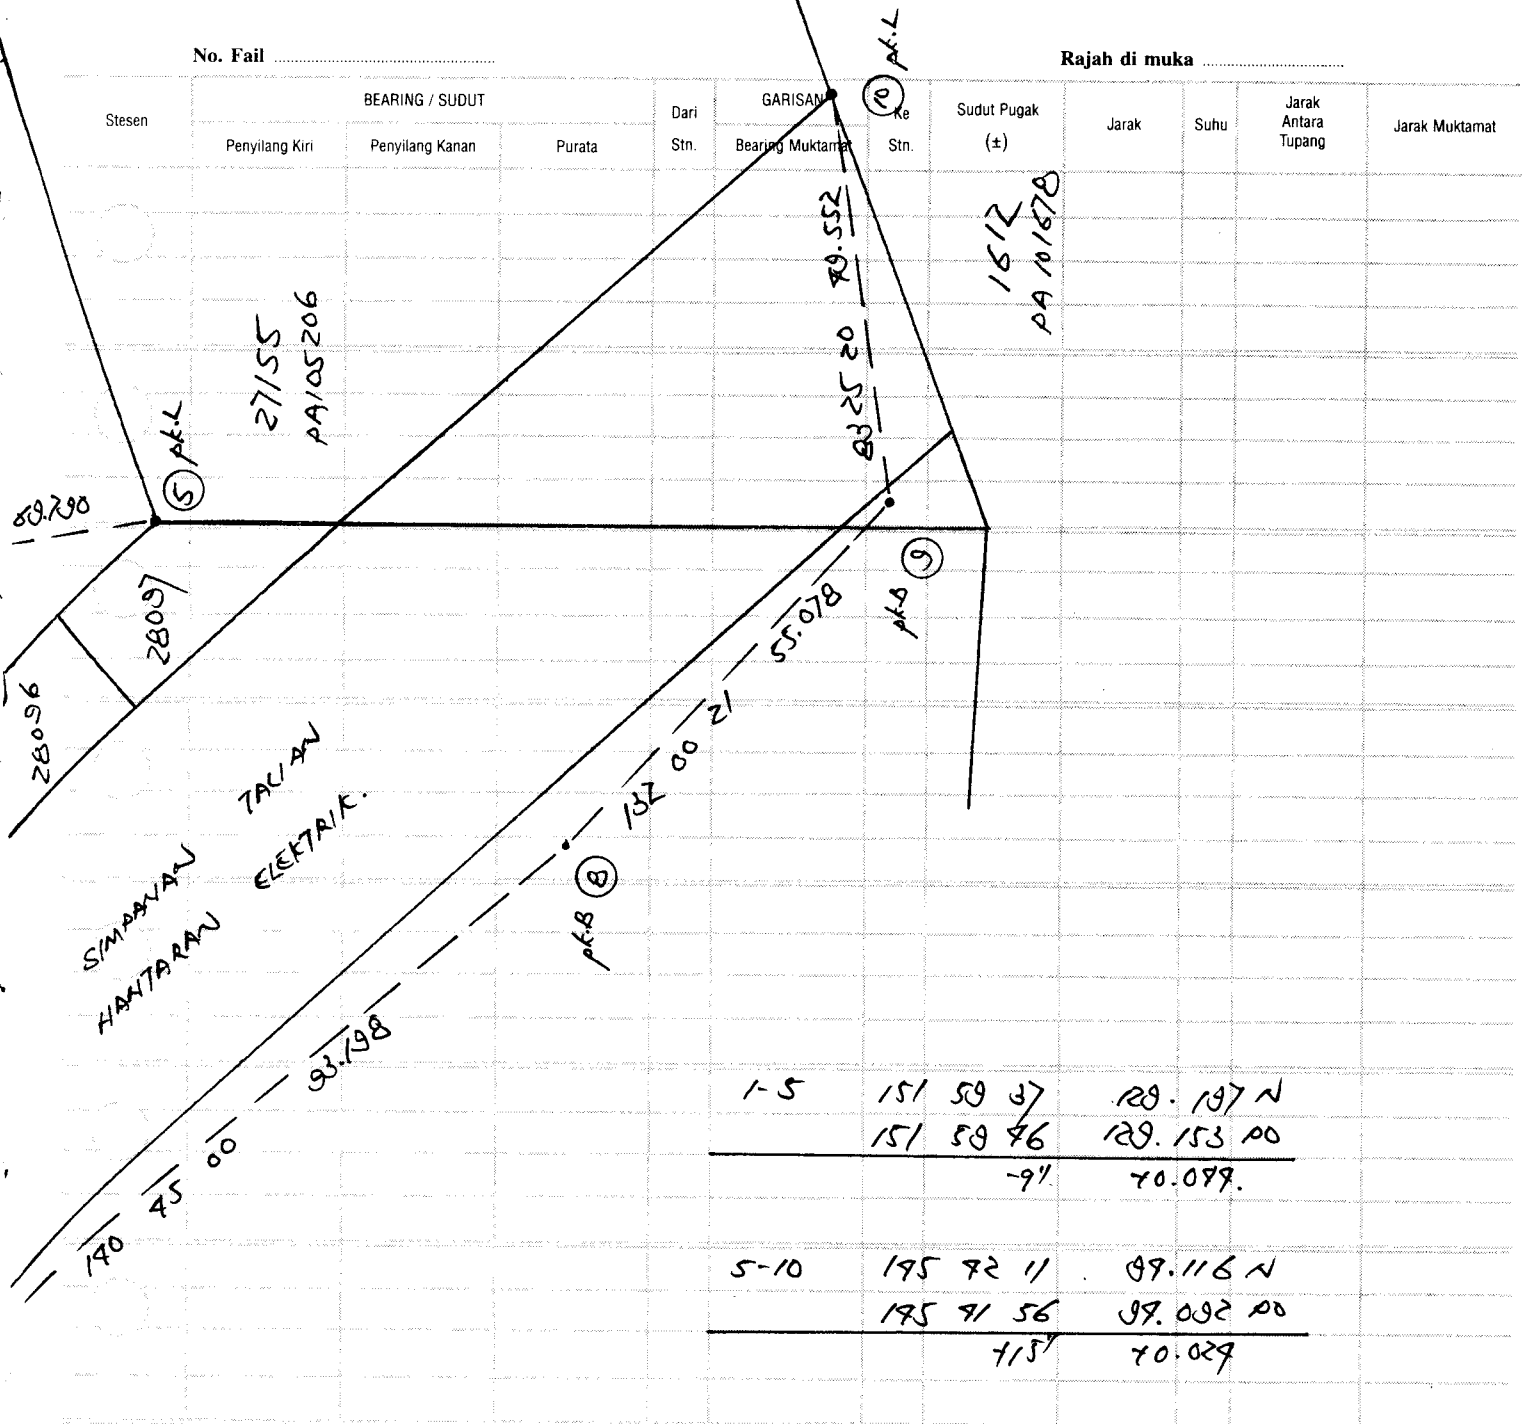

Tarikh
 Daripada
 2007/ Gombak Teluk

Aras
 Dibuat untuk
 Ke

Pandangan Belakang	Pandangan Antara	Pandangan Hadapan	Naik	Turun	Aras Yang Dilaras	Jarak	Catitan
1.125 (13.69)					59.787	8m W.O.O	(50.787) Ruar Gombak
1.598 (15.23)		1.568 (15.13)			79.775	9	78m R.109 paku di bawah s/s konkrit
2.219		1.867 (16.12)					Ruar Ruar Gombak (20m) (paku)
1.566 (15.18)					79.775		78m R.109
1.258 (14.13)		1.573 (15.16)					
1.200 (13.98)		1.686 (15.58)					
1.265 (14.18)		1.947 (19.28)					
1.725 (15.65)		1.532 (15.03)					
2.018		1.150 (13.11)			79.331		57m R2
1.666 (15.81)					79.331		57m R2
1.909 (19.62)		1.165 (13.82)			79.892		57m R3
0.968 (13.16)		1.668 (15.41)			79.637		57m R4
		1.959 (19.79)			79.142		78m R.1098 paku di bawah s/s konkrit
		1.873 (16.15)			78.728		57m R5 (paku himen 03 himen, atas longkang)
		1.567 (15.19)			79.039		57m R6