

No. Fail SEL308 Temple Place ZC.

Rajah di muka

[illegible]

Rajah di muka

Stesen	BEARING / SUDUT			Dari Stn.	GARISAN Bearing Mukamat	Ke Stn.	Sudut Pukak (±)	Jarak	Suhu	Jarak Antara Tupang	Jarak Mukamat
	Penyilang Kiri	Penyilang Kanan	Purata								
17	20 53 52	200 53 52		17		18					
18	219 4300	39 4300	M 3 58 38	17	223 4135	18	pk L E	7.337			7.337
19	219 5911	39 5911	M- 5	17	223 5799	19	pk L E	1.698			1.698
17	Seperti Di Atas	157 3810		17	158 3691	9	4	129.395		-29.865	129.395
		c- 7						129.39		29.890	
9	159 3810	339 3810	M 3 58 38					129.352			
17	339 3810	157 3810	59 27 52	9	63 2622	2	Sila Rujuk mls			17 R3.	
		c- 8									
2	59 27 52	239 27 52	M 3 58 38								
Bering 9:2 Di barua 59 27 52 Sepatutnya Di barua 59 27 99 Tikaran + 8" utk 6 sh. Am betuluan - 13" pm sh											
17	339 3810	157 3810	288 1229	9	292 1059	20	4	4	3"		37.729
			M 3 58 38								37.729
20	288 1229	108 1229	M- 8								
PL											

Rajah di muka

No. Fail

Rajah di muka

Stesen

Penyilang Kiri

BEARING / SUDUT

Penyilang Kanan

Purata

Dari
Stn.

GARISAN

Bearing Mukhtamat

Ke
Stn.


Sudut Pukak
(±)

Jarak

Suhu

Jarak
Antara
Tupang

Jarak Mukhtamat

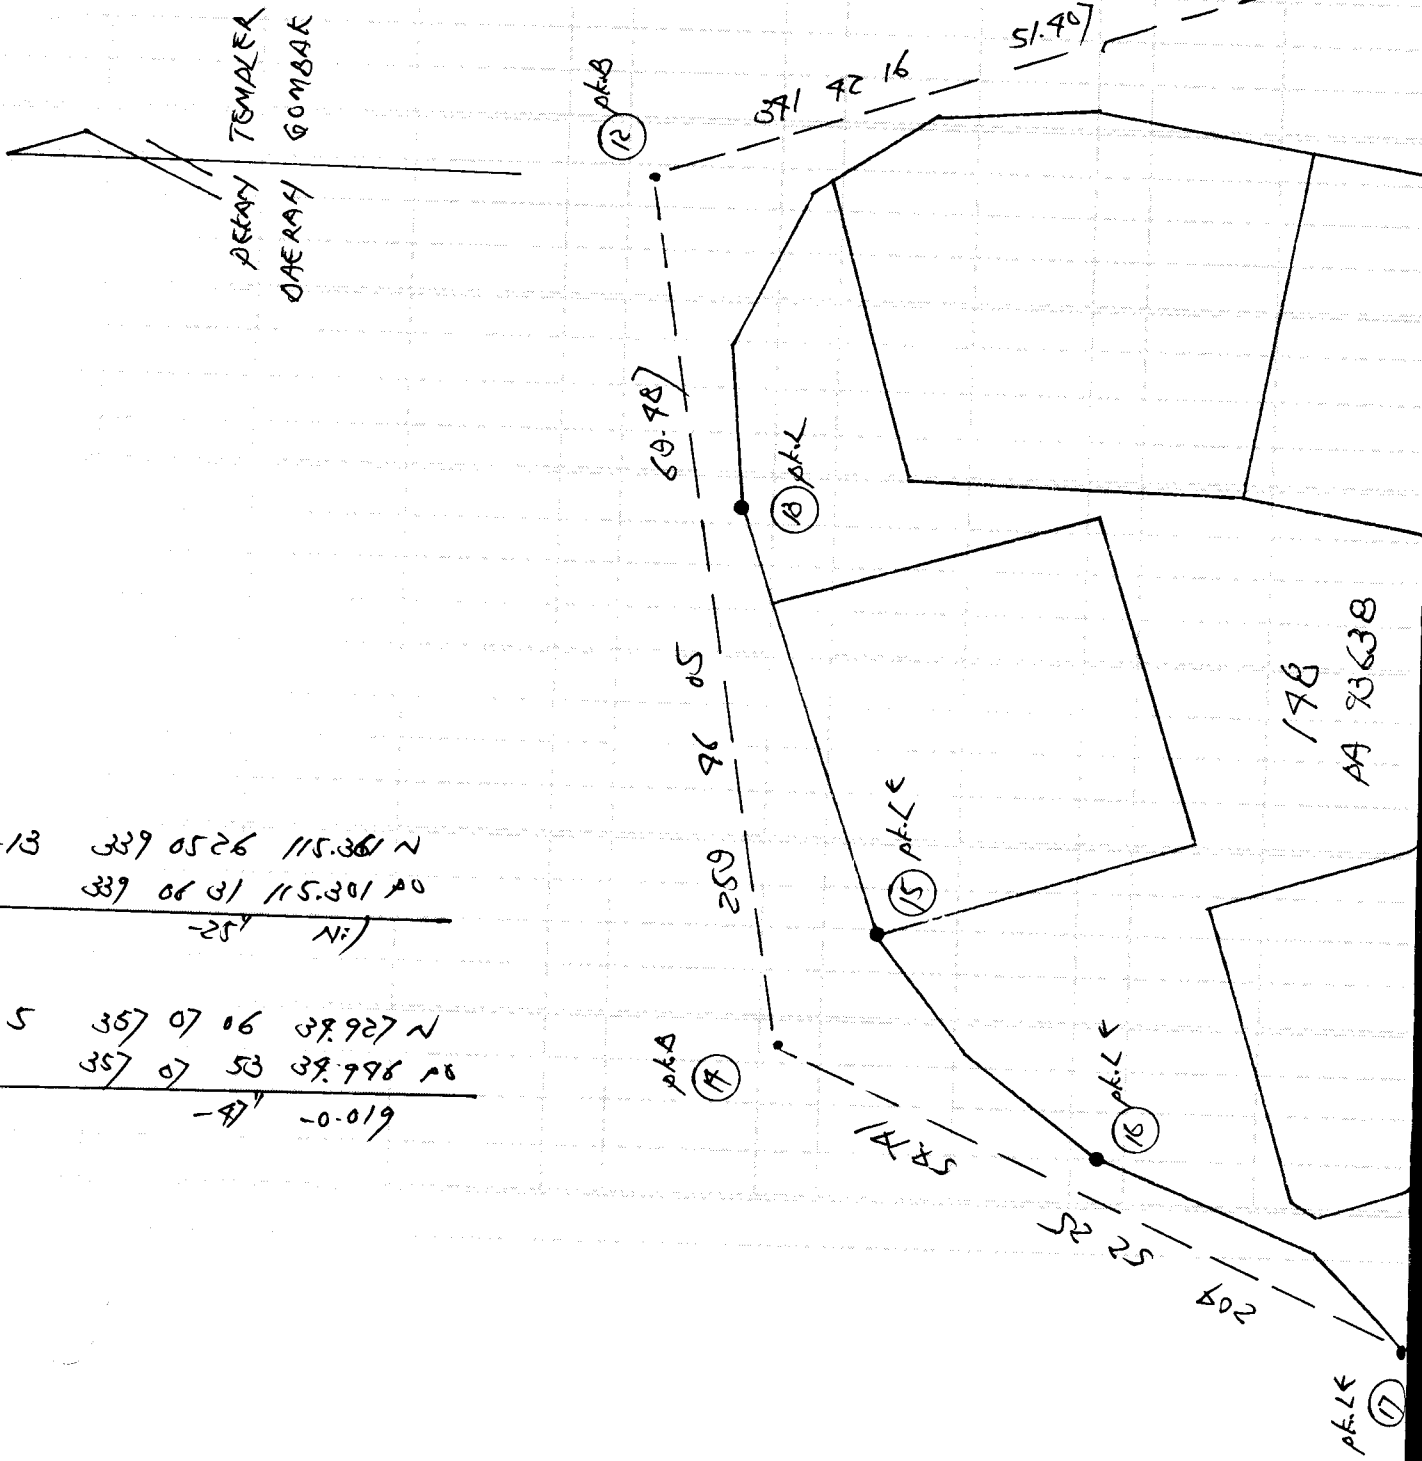

9-13 339 0526 115.361 N
339 06 01 115.301 10
-25' N:)

9-5 357 07 06 39.927 N
357 07 53 39.998 10
-47' -0.019

No. Fail

Rajah di muka

355 Stesen

05 96
Penyalang Kiri

BEARING / SUDUT
Penyalang Kanan

Purata

Dari Stn.

GARISAN

28.479
Bearing Mukamat 4 Stn.

Ke Sudut Pugak (±)

Jarak

Suhu

Jarak Antara Tupang

Jarak Mukamat

97.209

AKK 9

340

2

330
78

22
92

243

4
p.k.B

127.385

158 36 71

CERAPAN MATAHARI BAGI AZIMUT

 Penilik Foo Choo Yeng Hari Sabtu Tarikh 21/9/07 Tahun

 Stesen 2 T.R. 18 B.K. Ms. Tiodolait (Jenis) I Bah. Aras Ufuk - a

Formula:

 Kosain AZIMUT = $\frac{\text{Kos P} - \text{Sain } \phi \text{ Sain } \alpha}{\text{Kos } \phi \text{ Kos } \alpha}$

 SEC366 Temple Rawang Phase 2C
 Pembetulan Aras $\frac{a}{8} (\pm R - \pm L)$ tenjen α

Waktu		Ufuk			Gelem-bong		Pugak			Tilikan ①	Bila waktu jam tangan tidak dalam lingkungan 3 menit daripada waktu piawai Hitung waktu umum.			W.U. = $12^J + W.T.K. - G. \text{ Bujur} - E$		
J	m	P.Ki	T.R.			Ki	Ka								12 ^J	00 ^m
				38	00	00										
			⊕	75	05	10		70	38	01						
			⊕	79	31	28		70	31	50						
		P.Ka	⊕	258	31	16		289	36	18						
			⊕	255	05	05		289	71	11						
Purata ①		T.R.		33	59	50										
J	m															
								10	31	58	Purata Tinjau					
								2	21		Biasan & Bedalihat					
								10	29	33	Tinjau Dilaras					
J	m	P.Ki	T.R.													
			⊕	75	05	03		70	10	27						
			⊕	79	31	00		70	05	50						
		P.Ka	⊕	258	30	78		290	01	52						
			⊕	255	08	76		290	06	00						
Purata ②		T.R.														
J	m															
								10	57	58	Purata Tinjau					
								2	16		Biasan & Bedalihat					
								19	55	38	Tinjau Dilaras					
Kordinat Origin U/φ		55061			m	Kordinat Origin 1/B		21759			m	Purata Bg. Gerid T.R.				
Stesen U/φ		19203			m	Stesen 1/B		6527			m	Ditilik oleh <u>22/9/07</u> <u>MT 3° 58' 38"</u>				
Jumlah/Sel.		y/s 71758			m	Jumlah/Sel.		T/φ 15232			m					
Jumlah/Sel. × 0.03256 ±		0 22 70				Sel. G. Bujur - $\frac{\text{Jum.}}{\text{Sel.}} \times 0.03246 \pm$		8' 18"				Dihitung oleh				
G. Lintang Origin U		3 70 79				Sel. G. Bujur × Sain G. Lintang -										
G. Lintang Stesen U		3 18 09				T (-) / B (+) Tirusan		- 29'				Tarikh				

 P.Ki. - Penyilang Kiri
 P.Ka. - Penyilang Kanan

 T.R. - Tanda Rujuk
 Sel. - Selisih

 W.U. - Waktu Umum
 W.T.K. - Waktu Tempatan Ketara

