


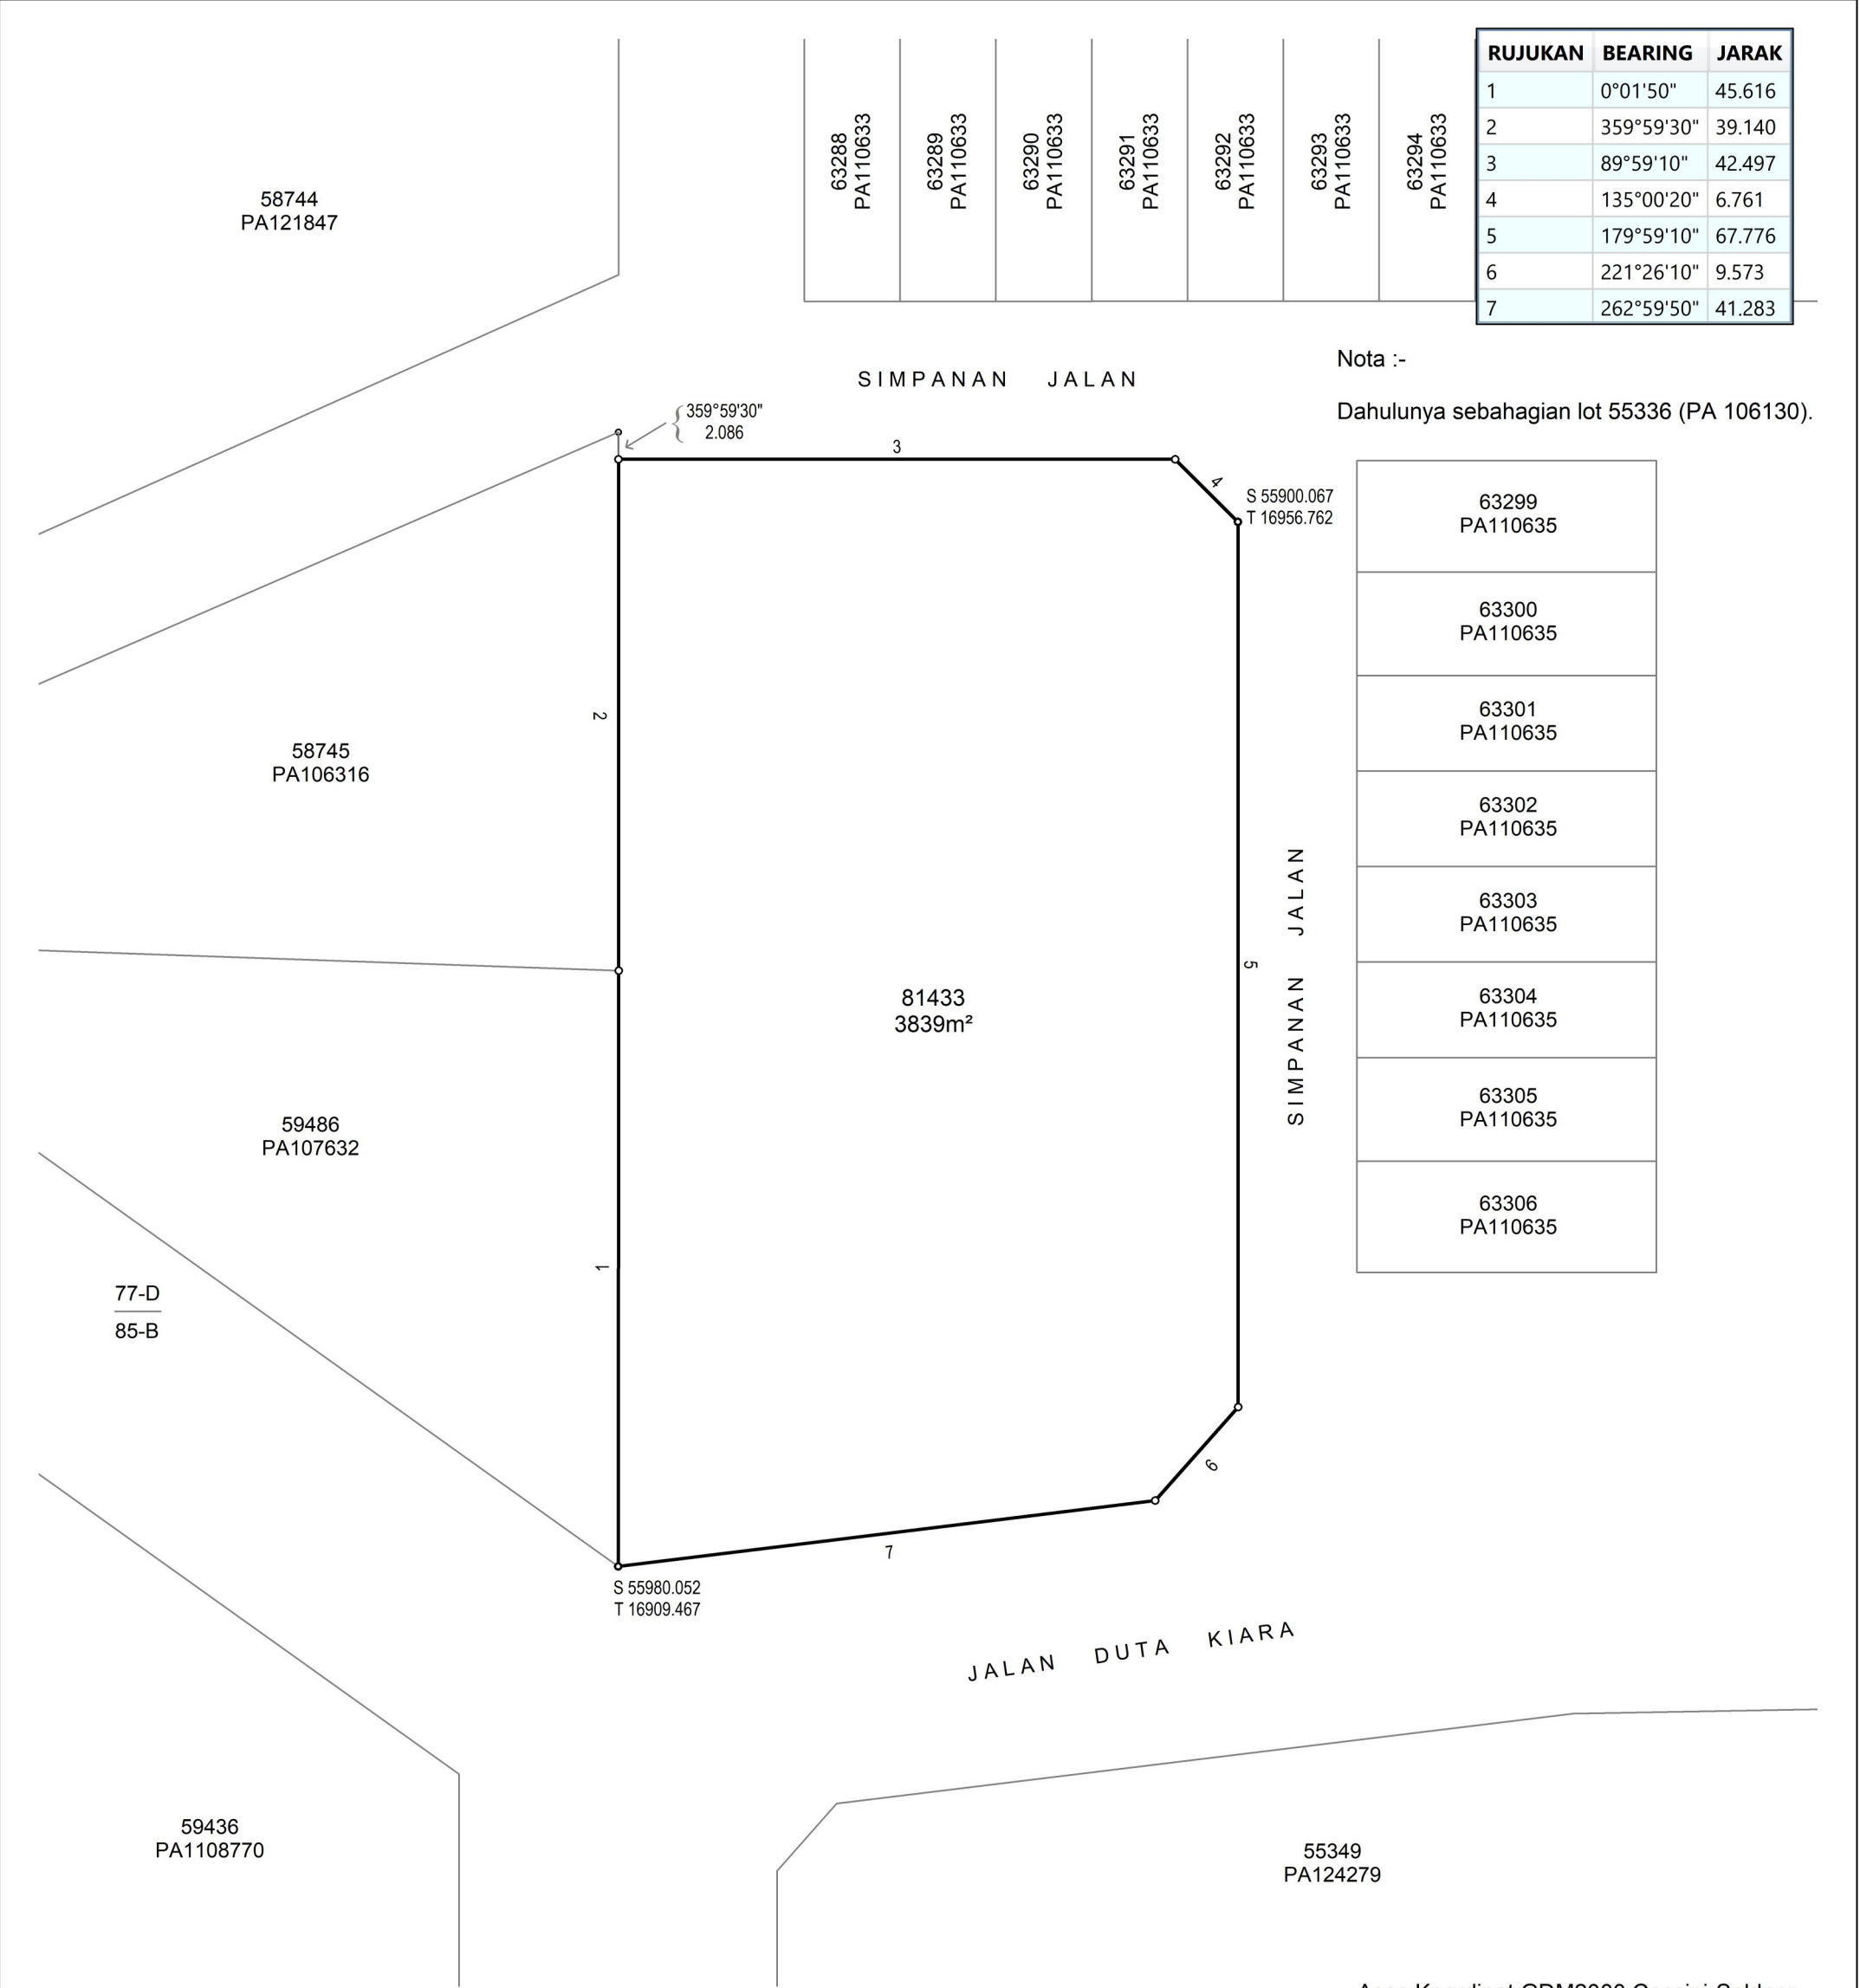

RUJUKAN	BEARING	JARAK
1	0°01'50"	45.616
2	359°59'30"	39.140
3	89°59'10"	42.497
4	135°00'20"	6.761
5	179°59'10"	67.776
6	221°26'10"	9.573
7	262°59'50"	41.283

Nota :-
Dahulunya sebahagian lot 55336 (PA 106130).

63299 PA110635
63300 PA110635
63301 PA110635
63302 PA110635
63303 PA110635
63304 PA110635
63305 PA110635
63306 PA110635

WILAYAH PERSEKUTUAN KUALA LUMPUR

MUKIM BATU

LOT 81433

DISEDIAKAN OLEH MUHAMED FAIZ BIN MAT SULAIMAN

SKALA 1 : 500

PETA KADASTER 77-D & 85-B

PA1112079

"Saya SR LAU WEI SENG seorang Juruukur Tanah Berlesen di bawah Akta Juruukur Tanah Berlesen 1958 (Akta 458) memperakui bahawa pengukuran dari mana pelan ini telah disediakan, telah dijalankan dan ditanda diatas tanah oleh saya atau dibawah arahan saya sendiri secara langsung di lapangan semata-mata mengikut Peraturan-peraturan Juruukur Tanah Berlesen, dan bahawa pelan ini secara tepat mewakili pengukuran yang telah disempurnakan pada 20 haribulan NOVEMBER 2018.

Bahawa saya bertanggungjawab sepenuhnya ke atas salah betulnya ukuran ini.

Bertarikh 24 haribulan JULAI 2019

Juruukur Tanah Yang Dilesen Di Bawah Akta 458"

FAIL UKUR PUBLWP67_2019

FAIL PEJ. TANAH PTGKL/6/PSBB/2018/28

DILULUSKAN OLEH

SR DR. MOHD YUNUS BIN MOHD YUSOFF

PENGARAH UKUR DAN PEMETAAN WILAYAH PERSEKUTUAN KUALA LUMPUR

TARIKH : 26.07.2019