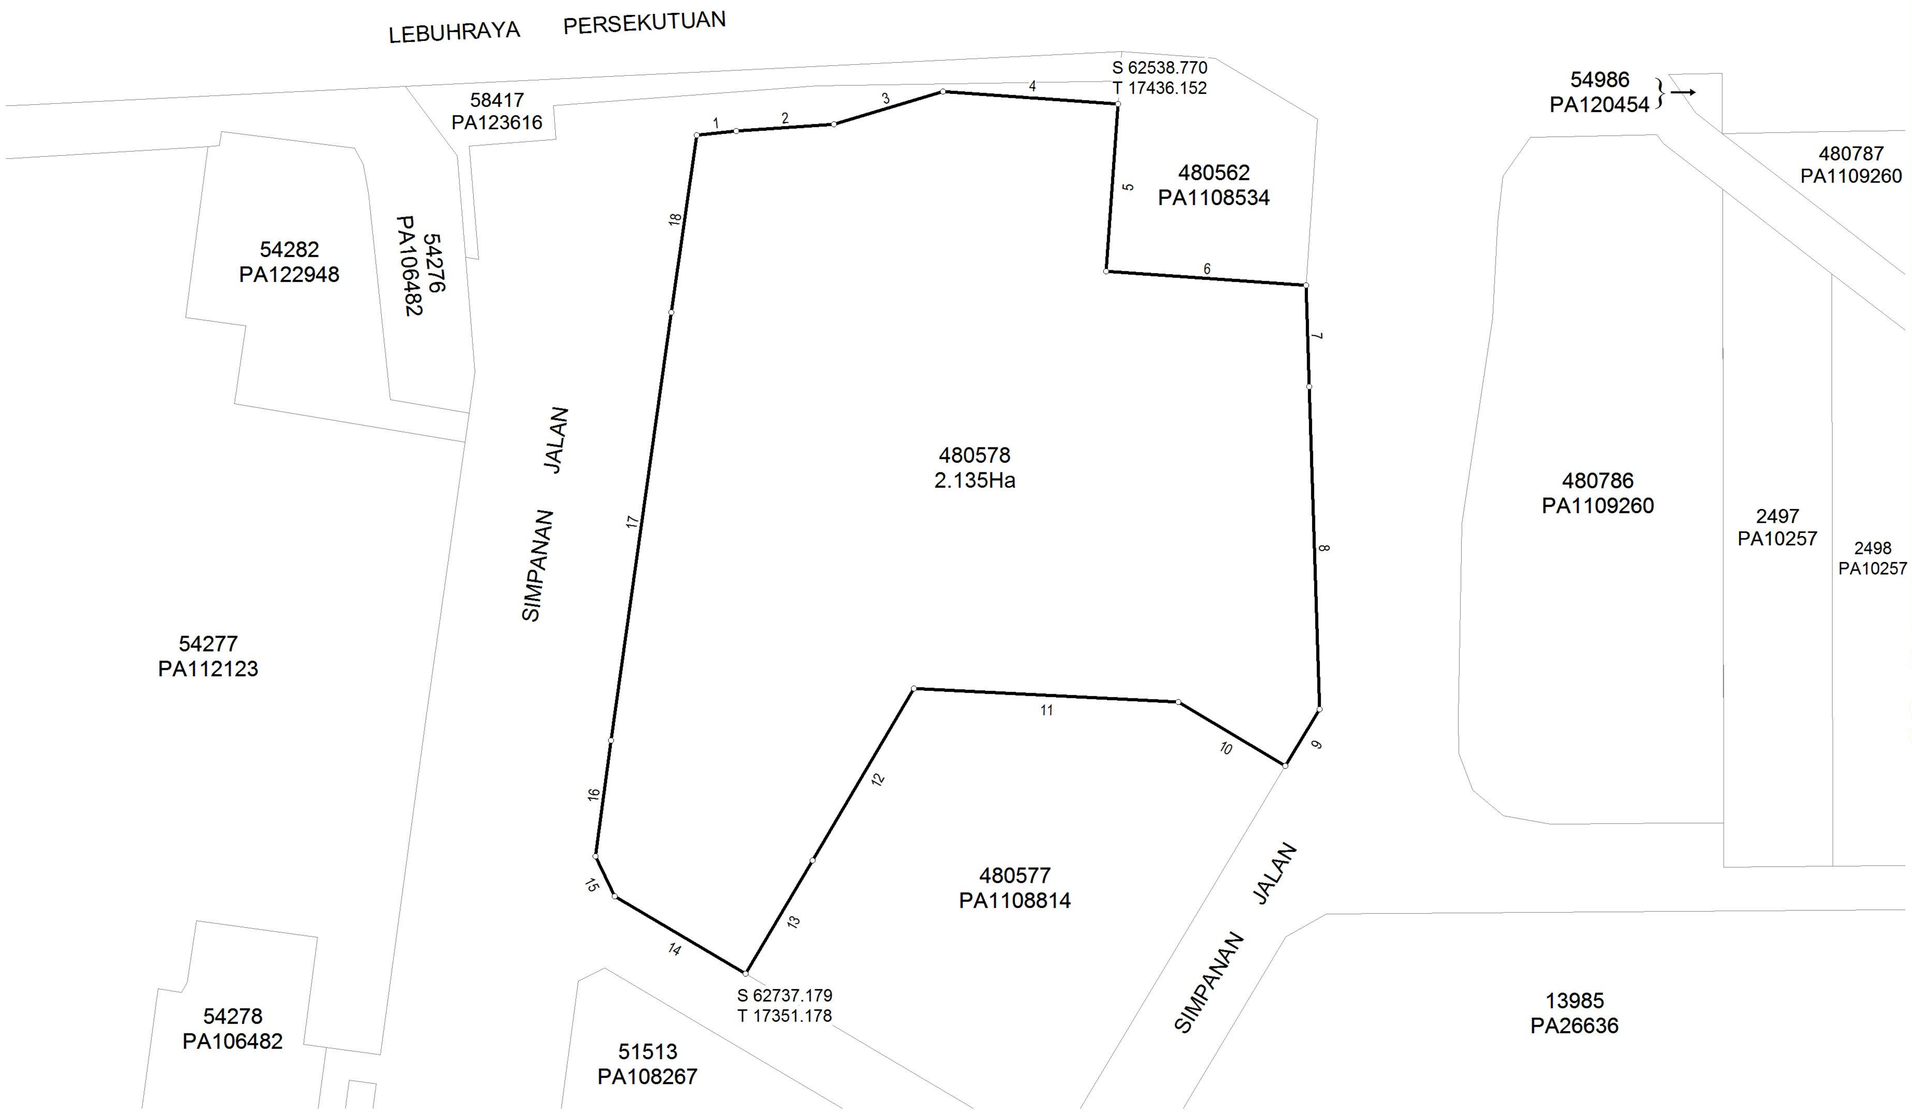

RUJUKAN	BEARING	JARAK
1	84°17'30"	9.028
2	85°58'50"	22.327
3	73°14'10"	25.998
4	94°08'20"	40.067
5	184°03'30"	38.267
6	94°04'00"	45.733
7	178°09'50"	23.036
8	178°08'20"	73.629
9	210°56'10"	15.199
10	300°57'10"	28.530
11	272°51'50"	60.449
12	210°30'40"	45.500
13	210°33'40"	30.005
14	300°32'30"	34.657
15	334°07'00"	10.164
16	7°40'40"	26.715
17	8°03'00"	98.662
18	8°07'00"	40.825

Nota:-

Ukuran semula lot 480578 (PA 1108814) untuk Skim Strata 5317

Asas Koordinat GDM2000 Cassini-Soldner

WILAYAH PERSEKUTUAN KUALA LUMPUR

MUKIM KUALA LUMPUR

LOT 480578

DISEDIAKAN OLEH SHAHRIL IZHAM BIN MD. SHAHARI

SKALA 1 : 1400

PETA KADASTER 85-D

PA1111025

"Saya, TAN GAIK LEONG seorang Juruukur Tanah yang dilesen di bawah Akta Juruukur Tanah Berlesen 1958 (Akta 458), memperakui bahawa pengukuran telah dijalankan dan ditanda di atas tanah oleh saya atau dibawah arahan saya sendiri secara langsung di lapangan pada 02 haribulan Ogos 2017 semata-mata mengikut Peraturan-peraturan Juruukur Tanah Berlesen.

Bahawa saya bertanggungjawab sepenuhnya ke atas salah betulnya ukuran ini.

05/12/2017

Jurukur Tanah Yang Dilesen Di Bawah Akta 458"

FAIL UKUR PUBLWP195_2017

FAIL PEJ. TANAH

DILULUSKAN OLEH

SR NG ENG GUAN
PENGARAH UKUR DAN PEMETAAN WILAYAH PERSEKUTUAN KUALA LUMPUR

Tarikh: 05/12/2017