NEGERI SEMBILAN

DAERAH SEREMBAN

MUKIM SETUL

LOT 10662–10692

BAKI SEBAHAGIAN LOT 3715 (PA 1064 &12835)

SKALA 1 : 2000

NOTA :–

Lot–lot yang terbit daripada pecahan dan penyerahan untuk Simpanan Jalan, Lorong dan Parit

Serentak Dengan PA 41137–41156 & 41158

Fail Ukur P.U.BL.NS 23–99

Fail Pej Tanah P.T.S. 528/141/94/08

Lembar Piawai 24–D & 34–B

JK 1039 M 1–158

BK 32930–32946

Ukuran Kelas Satu

"Saya DATO' DR. JOSEPH CHOW
seorang Juruukur Tanah Yang Dilesen Di bawah Akta 458 (Disemak 1991), memperakui bahawa kerja ukur dari mana pelan ini telah disediakan, telah dijalankan dan ditanda di atas tanah oleh saya atau di bawah arahan dan penyeliaan saya sendiri secara langsung di tempoh kerjaluar semata–mata mengikut Peraturan–peraturan Juruukur Tanah Berlesen, dan bahawa pelan ini adalah merupakan dengan betulnya kerja ukur yang telah siap pada 28 haribulan Oktober 1997.

Bertarikh 23 haribulan Jun 19 99

Juruukur Tanah Yang Dilesen Di bawah Akta 458 (Disemak 1991)"

Diperiksa Oleh 30.12.2000
Fauziah bte Abd. Rashid.

Diluluskan Oleh 26.1.2001
26.01.01
ZAKARIAH BIN HJ KHAIRUDIN
PENGARAH UKUR
NEGERI SEMBILAN

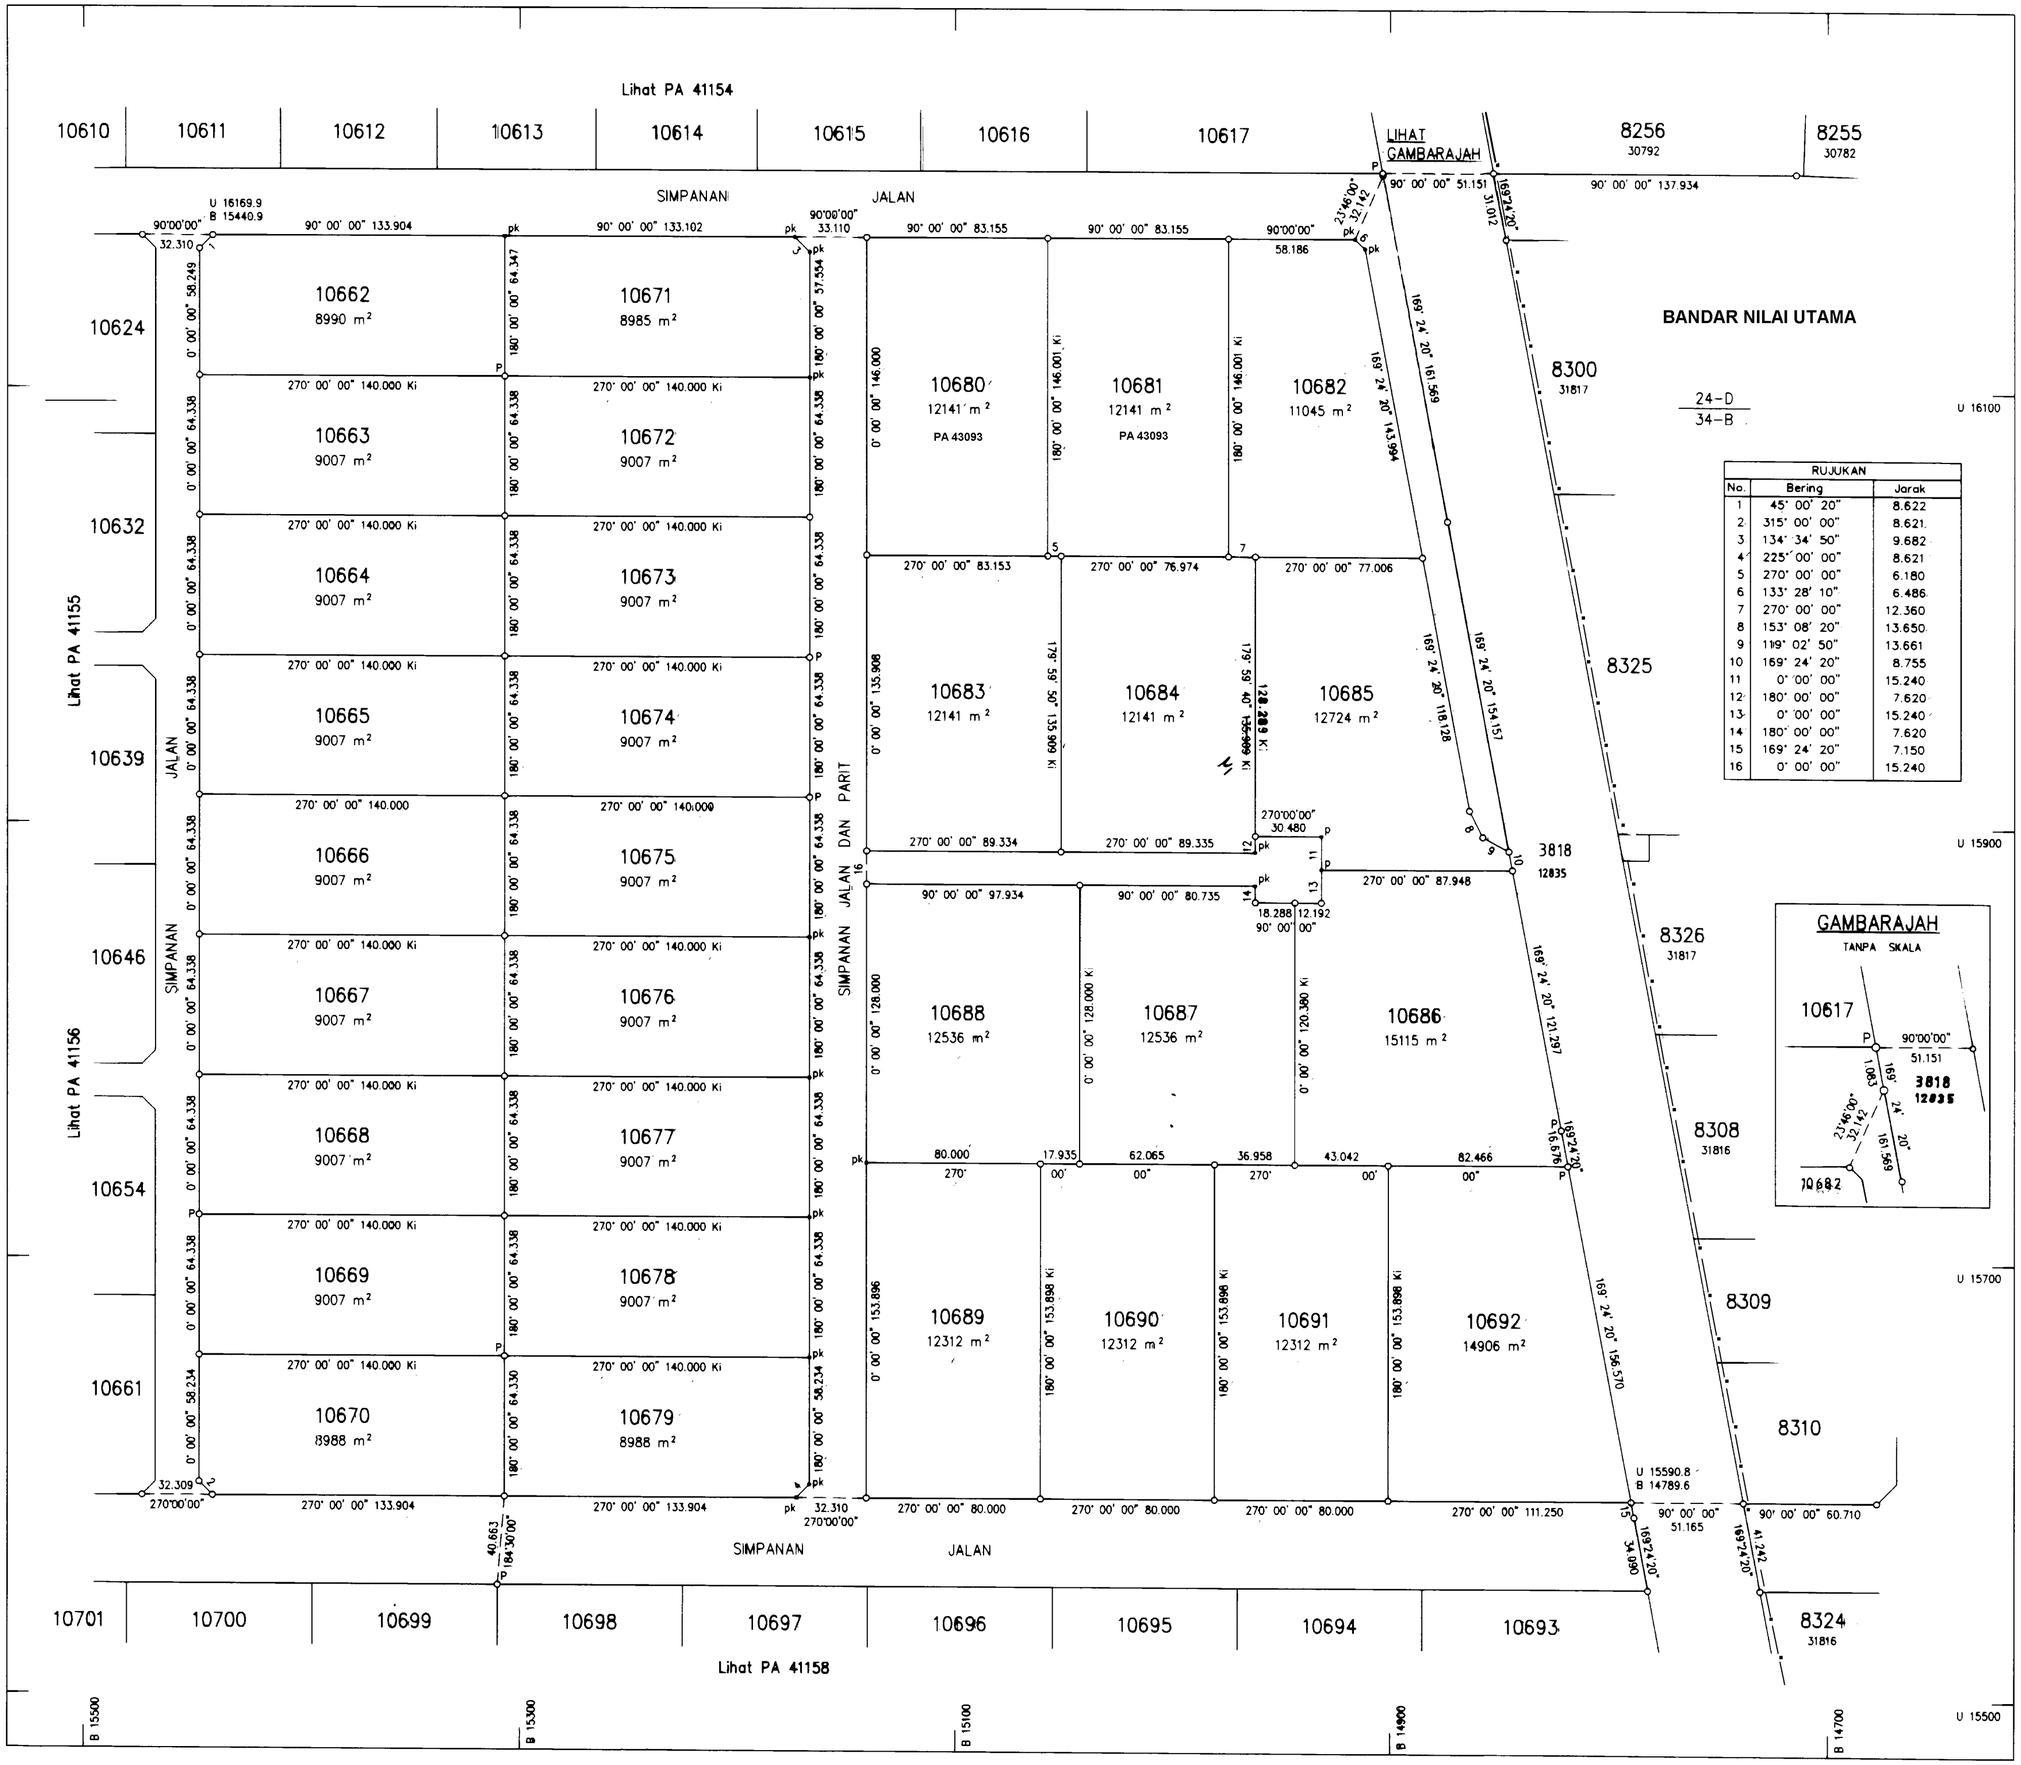

RUJUKAN		
No.	Bering	Jarak
1	45° 00' 20"	8.622
2	315° 00' 00"	8.621
3	134° 34' 50"	9.682
4	225° 00' 00"	8.621
5	270° 00' 00"	6.180
6	133° 28' 10"	6.486
7	270° 00' 00"	12.360
8	153° 08' 20"	13.650
9	119° 02' 50"	13.661
10	169° 24' 20"	8.755
11	0° 00' 00"	15.240
12	180° 00' 00"	7.620
13	0° 00' 00"	15.240
14	180° 00' 00"	7.620
15	169° 24' 20"	7.150
16	0° 00' 00"	15.240

PA 41157 CDS