


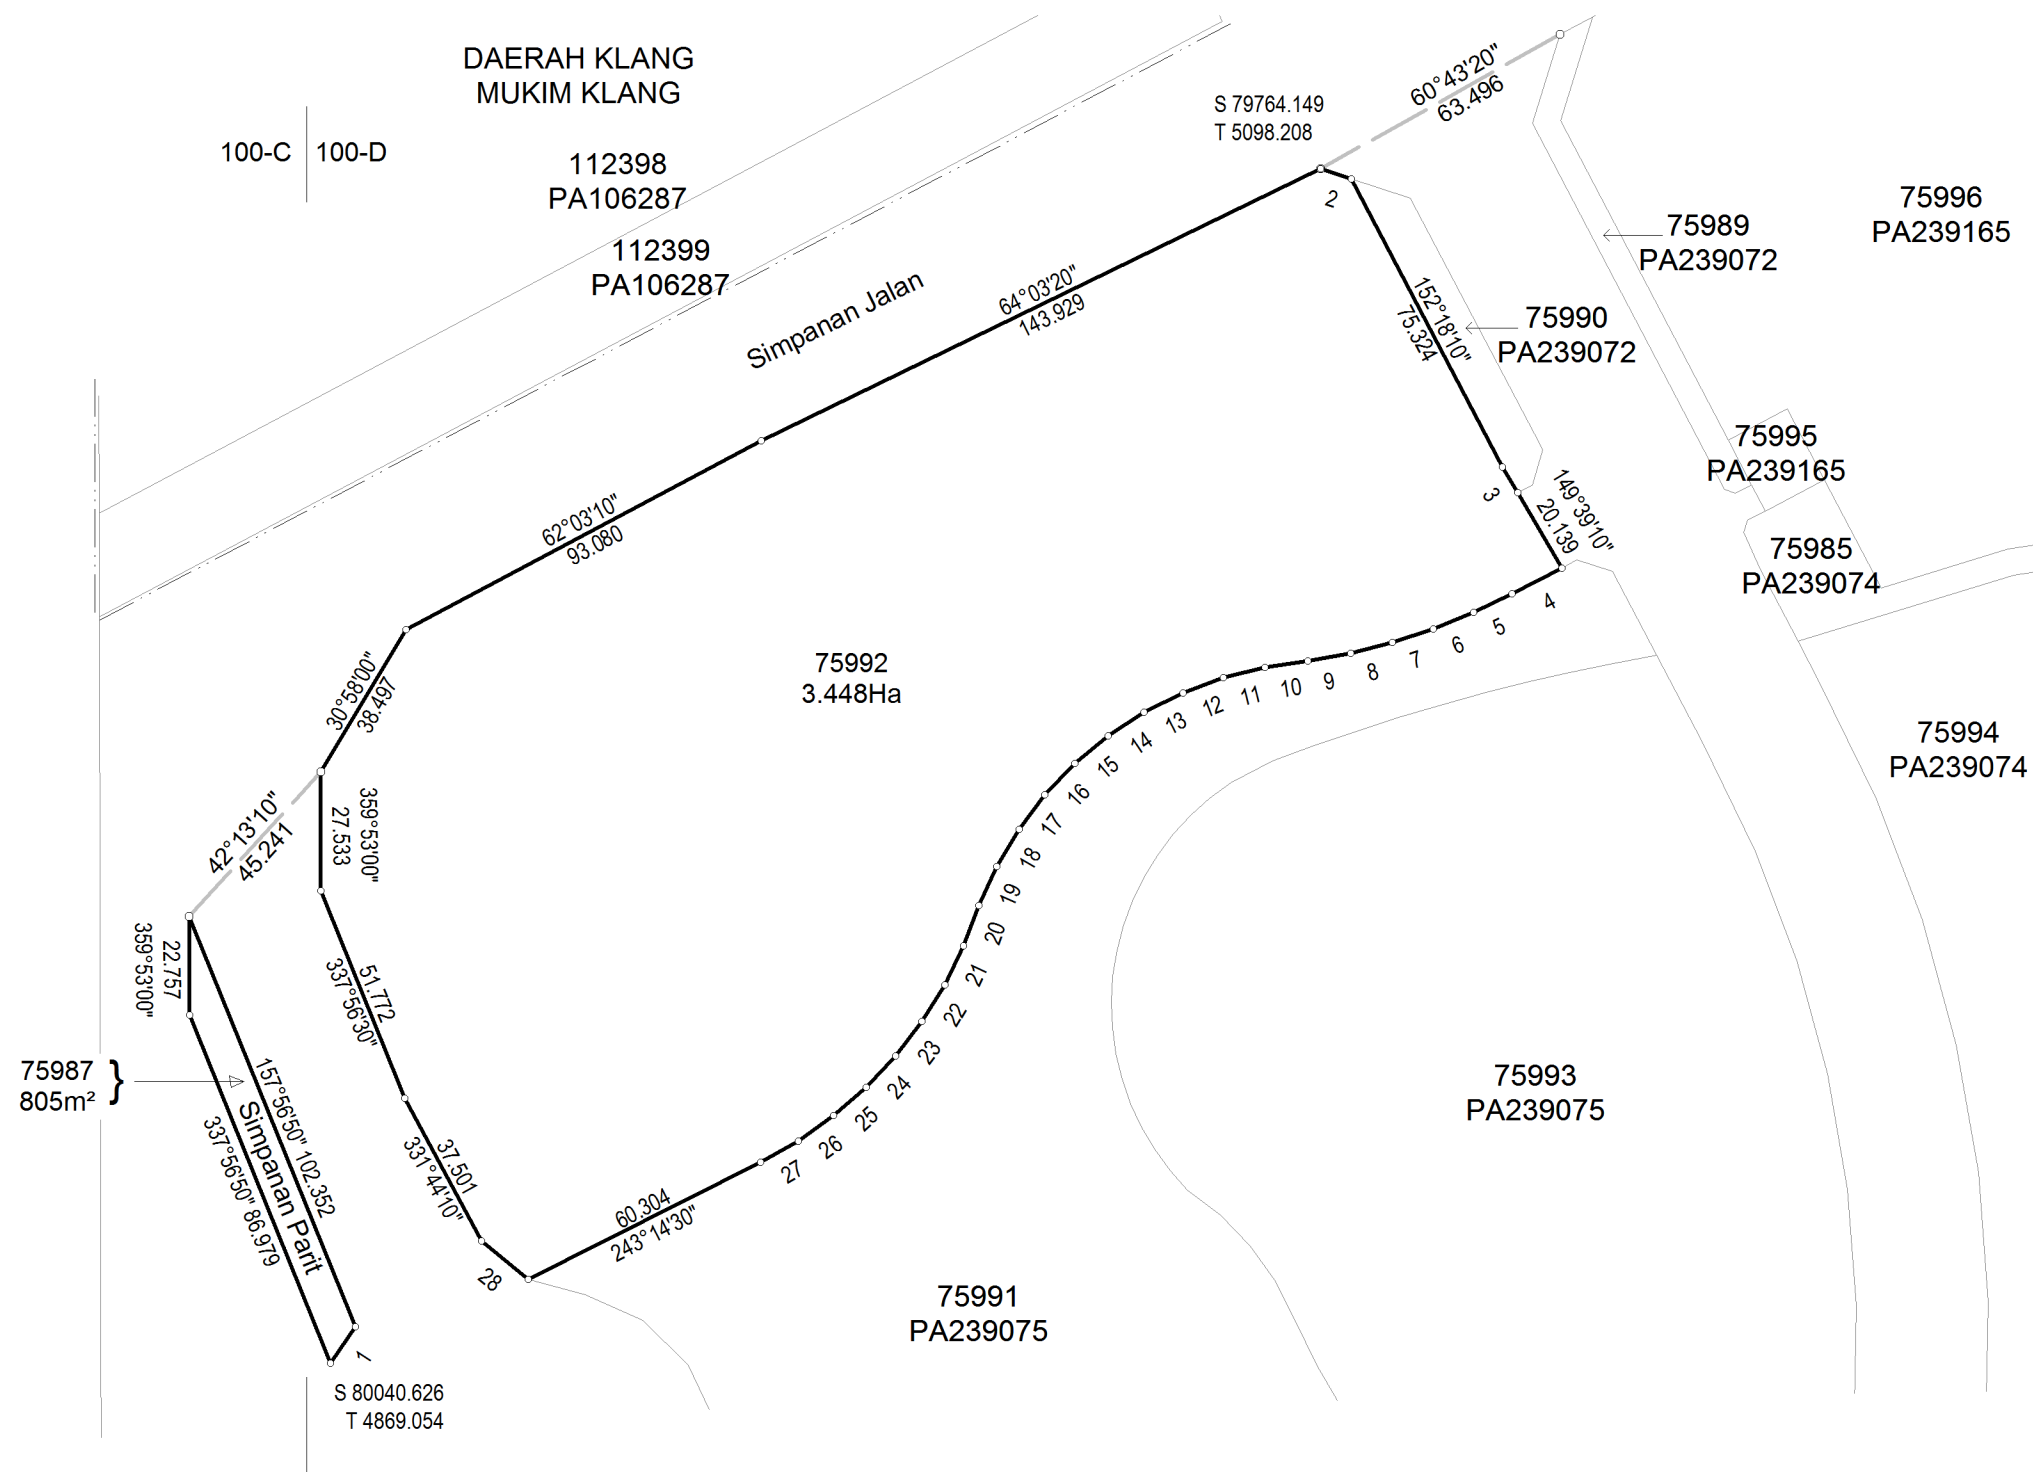

| RUJUKAN | BEARING    | JARAK  |
|---------|------------|--------|
| 1       | 213°55'40" | 10.253 |
| 2       | 108°10'40" | 7.517  |
| 3       | 149°39'10" | 6.892  |
| 4       | 242°18'10" | 12.915 |
| 5       | 244°19'00" | 10.000 |
| 6       | 248°02'10" | 10.000 |
| 7       | 251°44'50" | 10.000 |
| 8       | 255°28'10" | 10.000 |
| 9       | 259°10'50" | 10.000 |
| 10      | 261°54'00" | 10.000 |
| 11      | 256°02'50" | 10.000 |
| 12      | 249°36'20" | 10.000 |
| 13      | 243°08'50" | 10.000 |
| 14      | 236°41'30" | 10.000 |
| 15      | 230°14'30" | 10.001 |
| 16      | 223°46'50" | 10.000 |
| 17      | 217°20'10" | 10.000 |
| 18      | 210°52'50" | 9.999  |
| 19      | 204°25'30" | 10.000 |
| 20      | 200°42'00" | 10.001 |
| 21      | 205°58'50" | 10.001 |
| 22      | 211°43'00" | 9.999  |
| 23      | 217°27'00" | 10.000 |
| 24      | 223°10'20" | 10.000 |
| 25      | 228°54'50" | 10.000 |
| 26      | 234°38'30" | 10.000 |
| 27      | 240°22'10" | 10.000 |
| 28      | 309°38'20" | 13.979 |

NOTA:  
DAHULUNYA SEBAHAGIAN LOT 75650  
( PA235260 )

Asas Koordinat GDM2000 Cassini-Soldner

NEGERI SELANGOR  
DAERAH KUALA LANGAT  
MUKIM TANJONG DUABELAS  
LOT 75987 & 75992

DISEDIAKAN OLEH MD SALLEH BIN ALI  
SKALA 1 : 1750  
PETA KADASTER 100C & 100D

PA239073




"Saya Tung Soo Chye seorang Juruukur Tanah Berlesen di bawah Akta Juruukur Tanah Berlesen 1958 (Akta 458) memperakui bahawa pengukuran dari mana pelan ini telah disediakan, telah dijalankan dan ditanda diatas tanah oleh saya atau dibawah arahan saya sendiri secara langsung di lapangan semata-mata mengikut Peraturan-peraturan Juruukur Tanah Berlesen, dan bahawa pelan ini secara tepat mewakili pengukuran yang telah disempurnakan pada 2 haribulan Januari 2018.

Bahawa saya bertanggungjawab sepenuhnya ke atas salah betulnya ukuran ini.

Bertarikh 22 haribulan Jun 2018

  
Jurukur Tanah Yang Dilesen Di Bawah Akta 458"

FAIL UKUR PUBLSEL868\_2017  
FAIL PEJ. TANAH PTK.LGT.06/TS03/42/112016  
DILULUSKAN OLEH

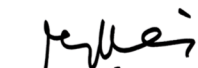  
Sr DR. ZAINAL BIN A MAJEED  
PENGARAH UKUR DAN PEMETAAN SELANGOR  
Tarikh: 25-06-2018

