



LOT 5 SEKSYEN 1
PEKAN SUNGAI PENCALA
LOT 12055
MUKIM SUNGAI BULUH
DAERAH PETALING
SELANGOR
SKEL DUA RANTAI SEINCI

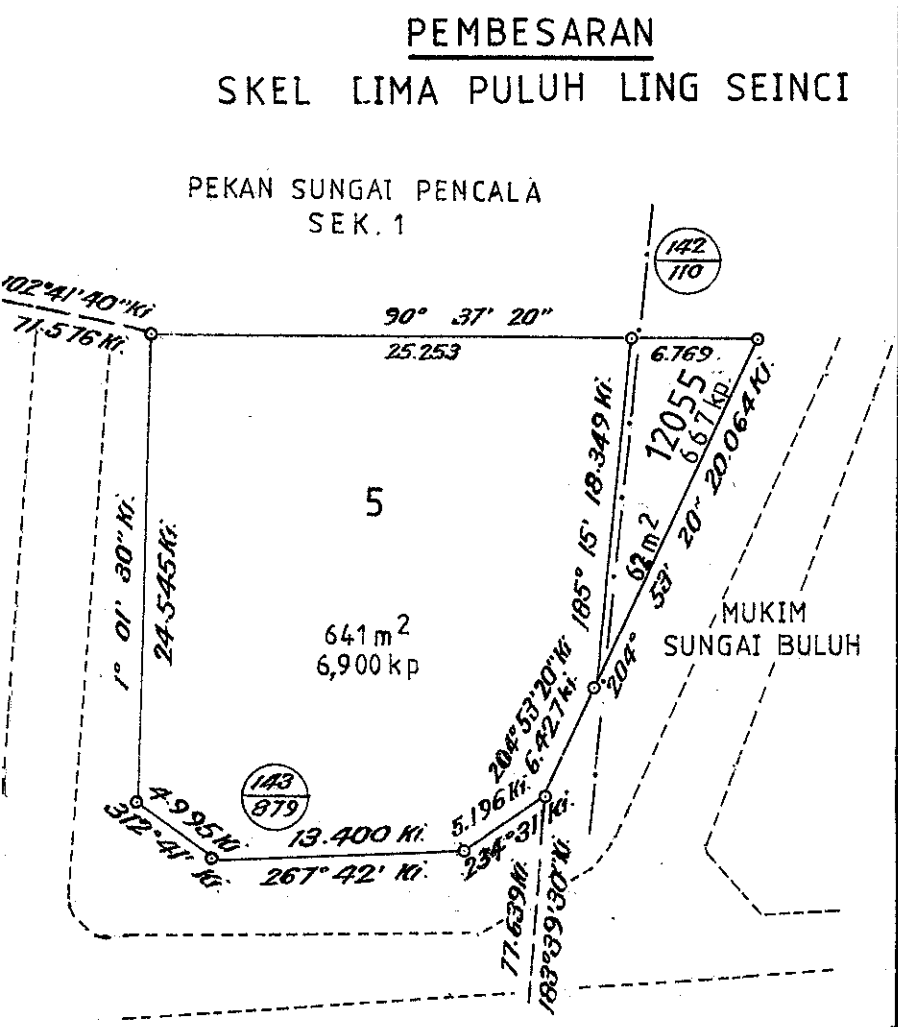

WILAYAH PERSEKUTUAN

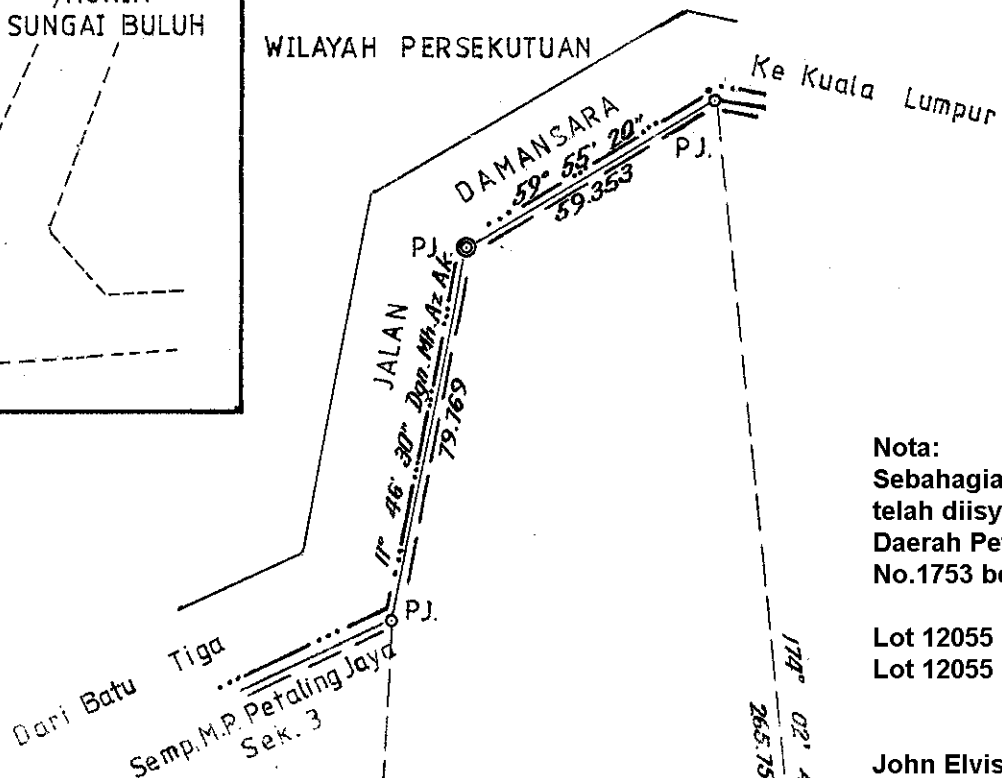

Nota:
Sebahagian dari Mukim Sungai Buloh Daerah Petaling
telah diisytiharkan menjadi Bandar Petaling Jaya
Daerah Petaling melalui P.W.K Negeri Selangor
No.1753 bertarikh 21.12.1995.


Lot 12055 masing-masing telah ditukar menjadi
Lot 12055 Pekan Baru Sungai Buloh.

John Elvis Koh.PPT
Pengaruh Ukur dan Pemetaan Selangor
12.01.2005

Nota:-
Semua jarak dalam ukuran meter

Faktor Penukaran	
1 meter =	4.9709695 ling.
	= 3.2808399 kaki
1 m ² =	24.710538 lg.p.
	= 10.763910 k.p.
1 ha =	2.471054 ekar

PEKAN SUNGAI PENCALA
SEK. 1

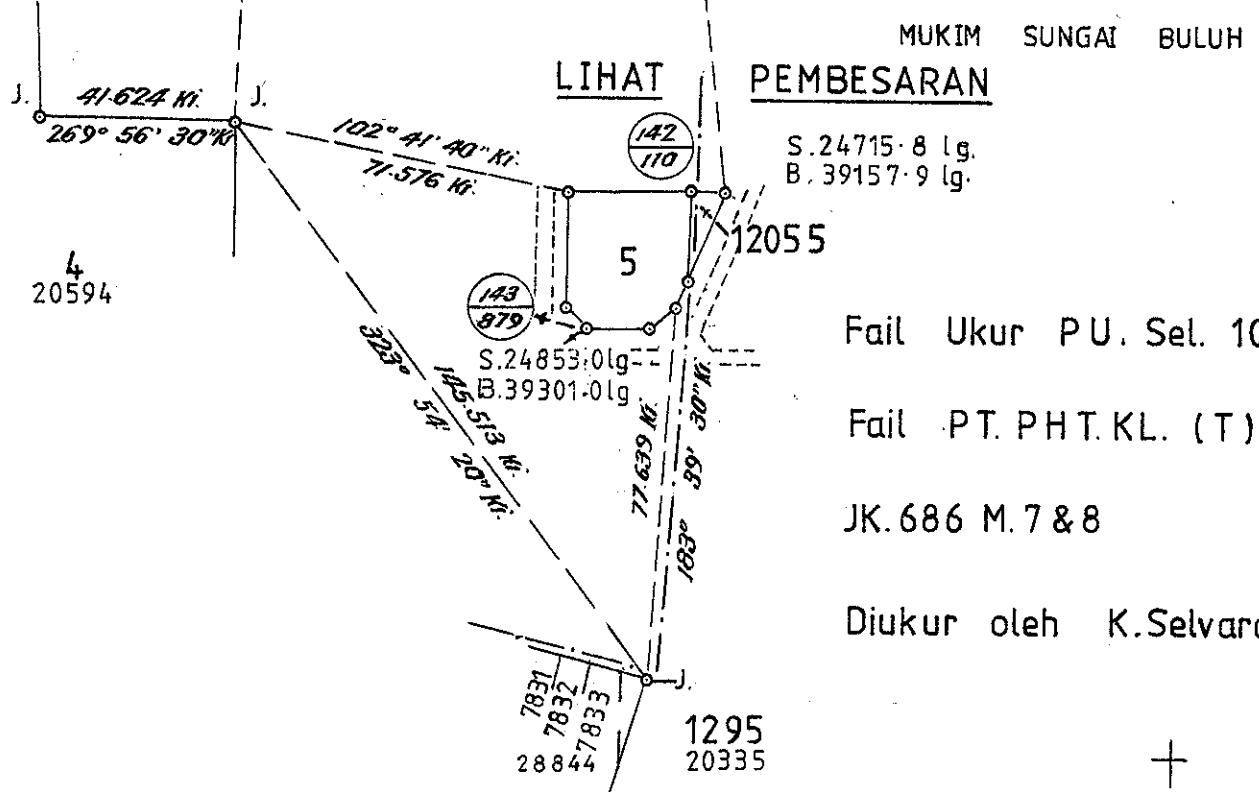

Fail Ukur P.U. Sel. 10-77

Fail PT. PHT.KL. (T) 2-1467-71

JK.686 M.7 & 8

Diukur oleh K.Selvaratnam

Ukuran Kelas Satu

Dilukis oleh *H.M. Mohd. Far*
2.8.80

Diperiksa oleh *Abdullah B. Taha*
21.8.80

Diluluskan oleh *Abdullah B. Taha*
6.9.1980
(ABDULLAH B. TAHA)
Pengaruh Ukur,
Selangor.

Siap pada 2.8.77

BK. 22980

Syif Piawai 85-C

PA 30340