

NEGERI SELANGOR

DAERAH KLANG

MUKIM KLANG

LOT 143098–143099

BAKI SEBAHAGIAN LOT 113142 (PA 115016)

SKALA 1 : 1250

NOTA :-
Lot–lot yang terbit daripada pecahan & penyerahan untuk Simpanan Jalan dan Laluan

Serentak Dengan PA 143965–143979

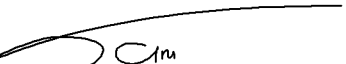
Fail Ukur PUBLSEL 485/2009

Fail Pej. Tanah PTK.2B–1/20/2006

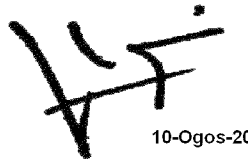
Lembar Piawai 99–A, 99–B, 99–C & 99–D

JK 3212 M 107–198

Saya, TUNG SOO CHYE seorang Juruukur Tanah yang dilesen di bawah Akta Juruukur Tanah Berlesen 1958 (Akta 458),memperakui bahawa pengukuran darimana pelan ini telah disediakan, telah dijalankan dan ditanda di atas tanah oleh saya atau di bawah arahan saya sendiri secara langsung di lapangan semata–mata mengikut Peraturan–peraturan Juruukur Tanah Berlesen, dan bahawa pelan ini secara tepat mewakili pengukuran yang telah disempurnakan pada ...29... haribulanJanuari..... 2009.
Bahawa saya bertanggungjawab sepenuhnya ke atas salah betulnya ukuran ini. Bertarikh ...25... haribulanMei..... 2009.


Juruukur Tanah Yang Dilesen di bawah Akta 458

Diluluskan Oleh


10-Ogos-2009
(JOHN ELVIS KOH,SIS,PPT)
PENGARAH UKUR DAN PEMETAAN
SELANGOR

PA 143964

