Nota
Sebahagian dari Mukim Serendah Daerah Ulu Selangor telah diisytiharkan menjadi Bandar Serendah Daerah Ulu Selangor melalui P.W.K Negeri Selangor No.1787 bertarikh 21.12.1995.

Lot 2080 & 2086 masing-masing telah ditukar menjadi Lot 2080 & 2086 Seksyen 20 Bandar Serendah

John Elvis Koh, PPT
Pengarah Ukur dan Pemetaan Selangor
15.01.2005

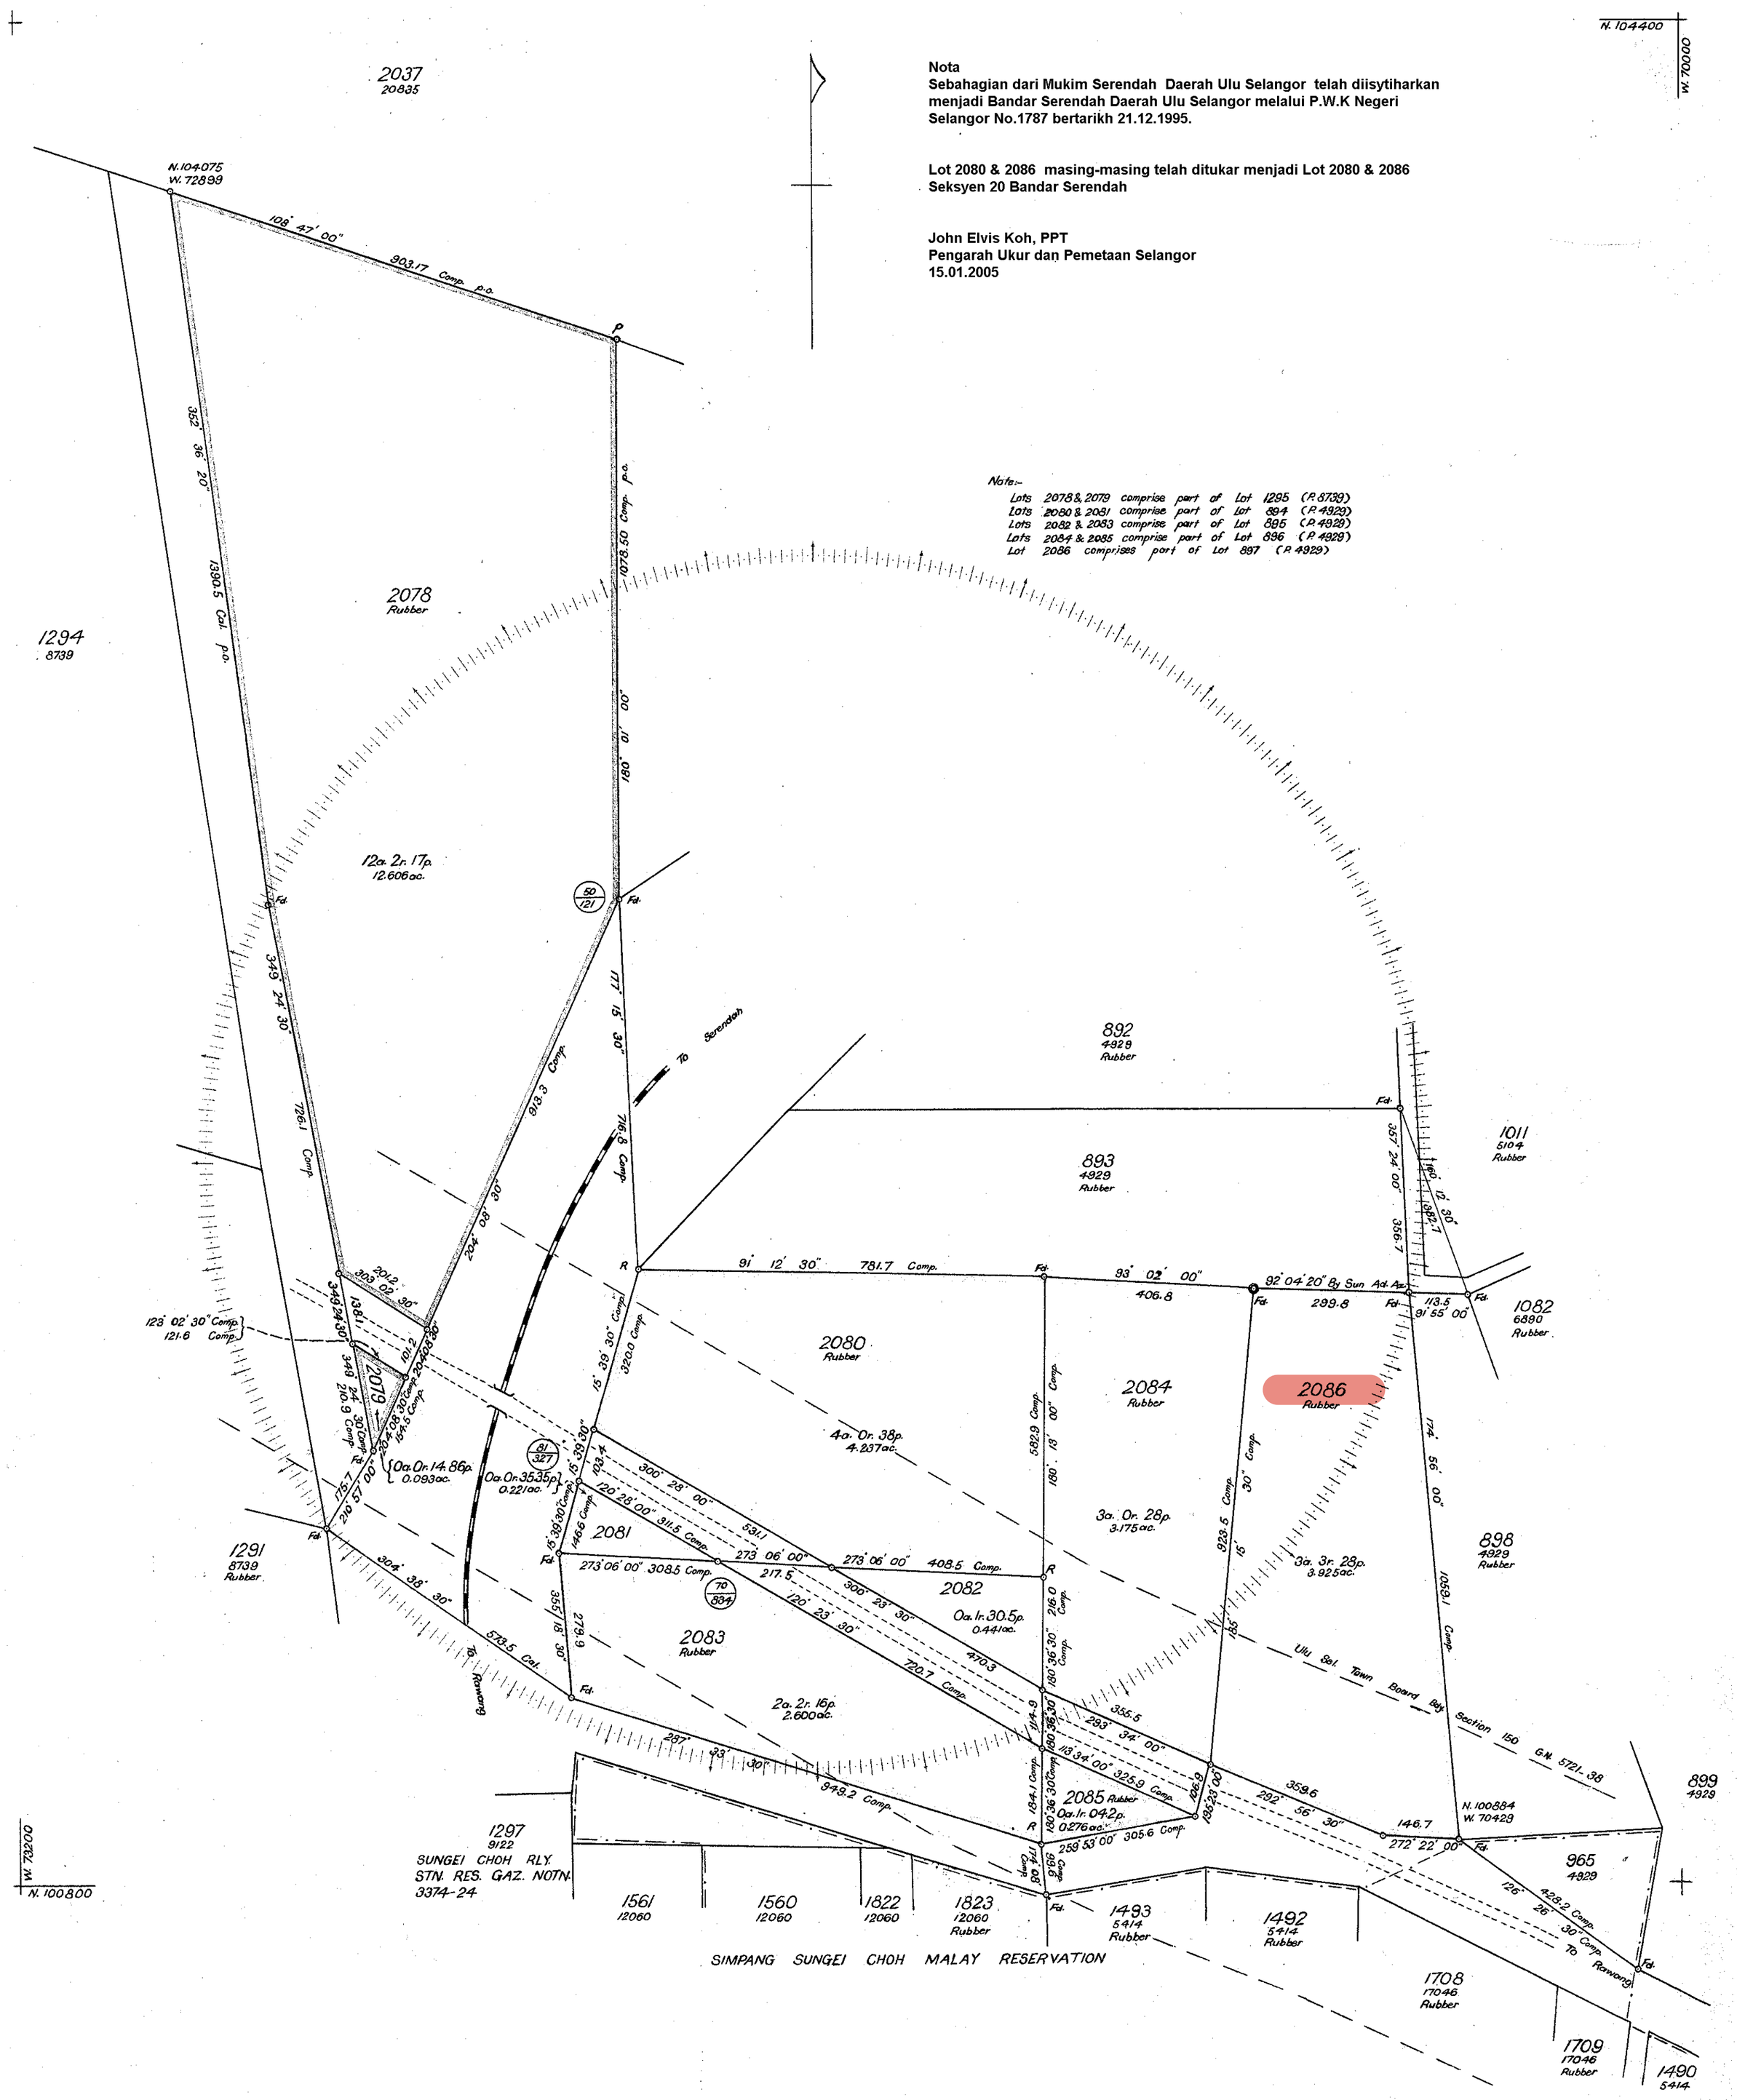

LOTS 2078 - 2086

MUKIM OF SERENDAH

DISTRICT OF ULU SELANGOR

Scale Two Chains to an Inch

Sheet 61-B

Svy. Ref. R.S.S. 297-60

L.O. Ref. U.S.L. 3103

Gal. Vol. 351 pp. 171 - 175

Surveyed by Ngiau Pow Kong & partly compiled from P. 8739 & P. 14867

Completed on 25.4.61

Field Book 14232

Second Class Survey

Drawn & Charted by Johari bin Abu Bakar 31.7.62

Examined by 5.3.62.

19.4.63

Approved Ahmad Daud 27.4.63.

Plan No. 23350