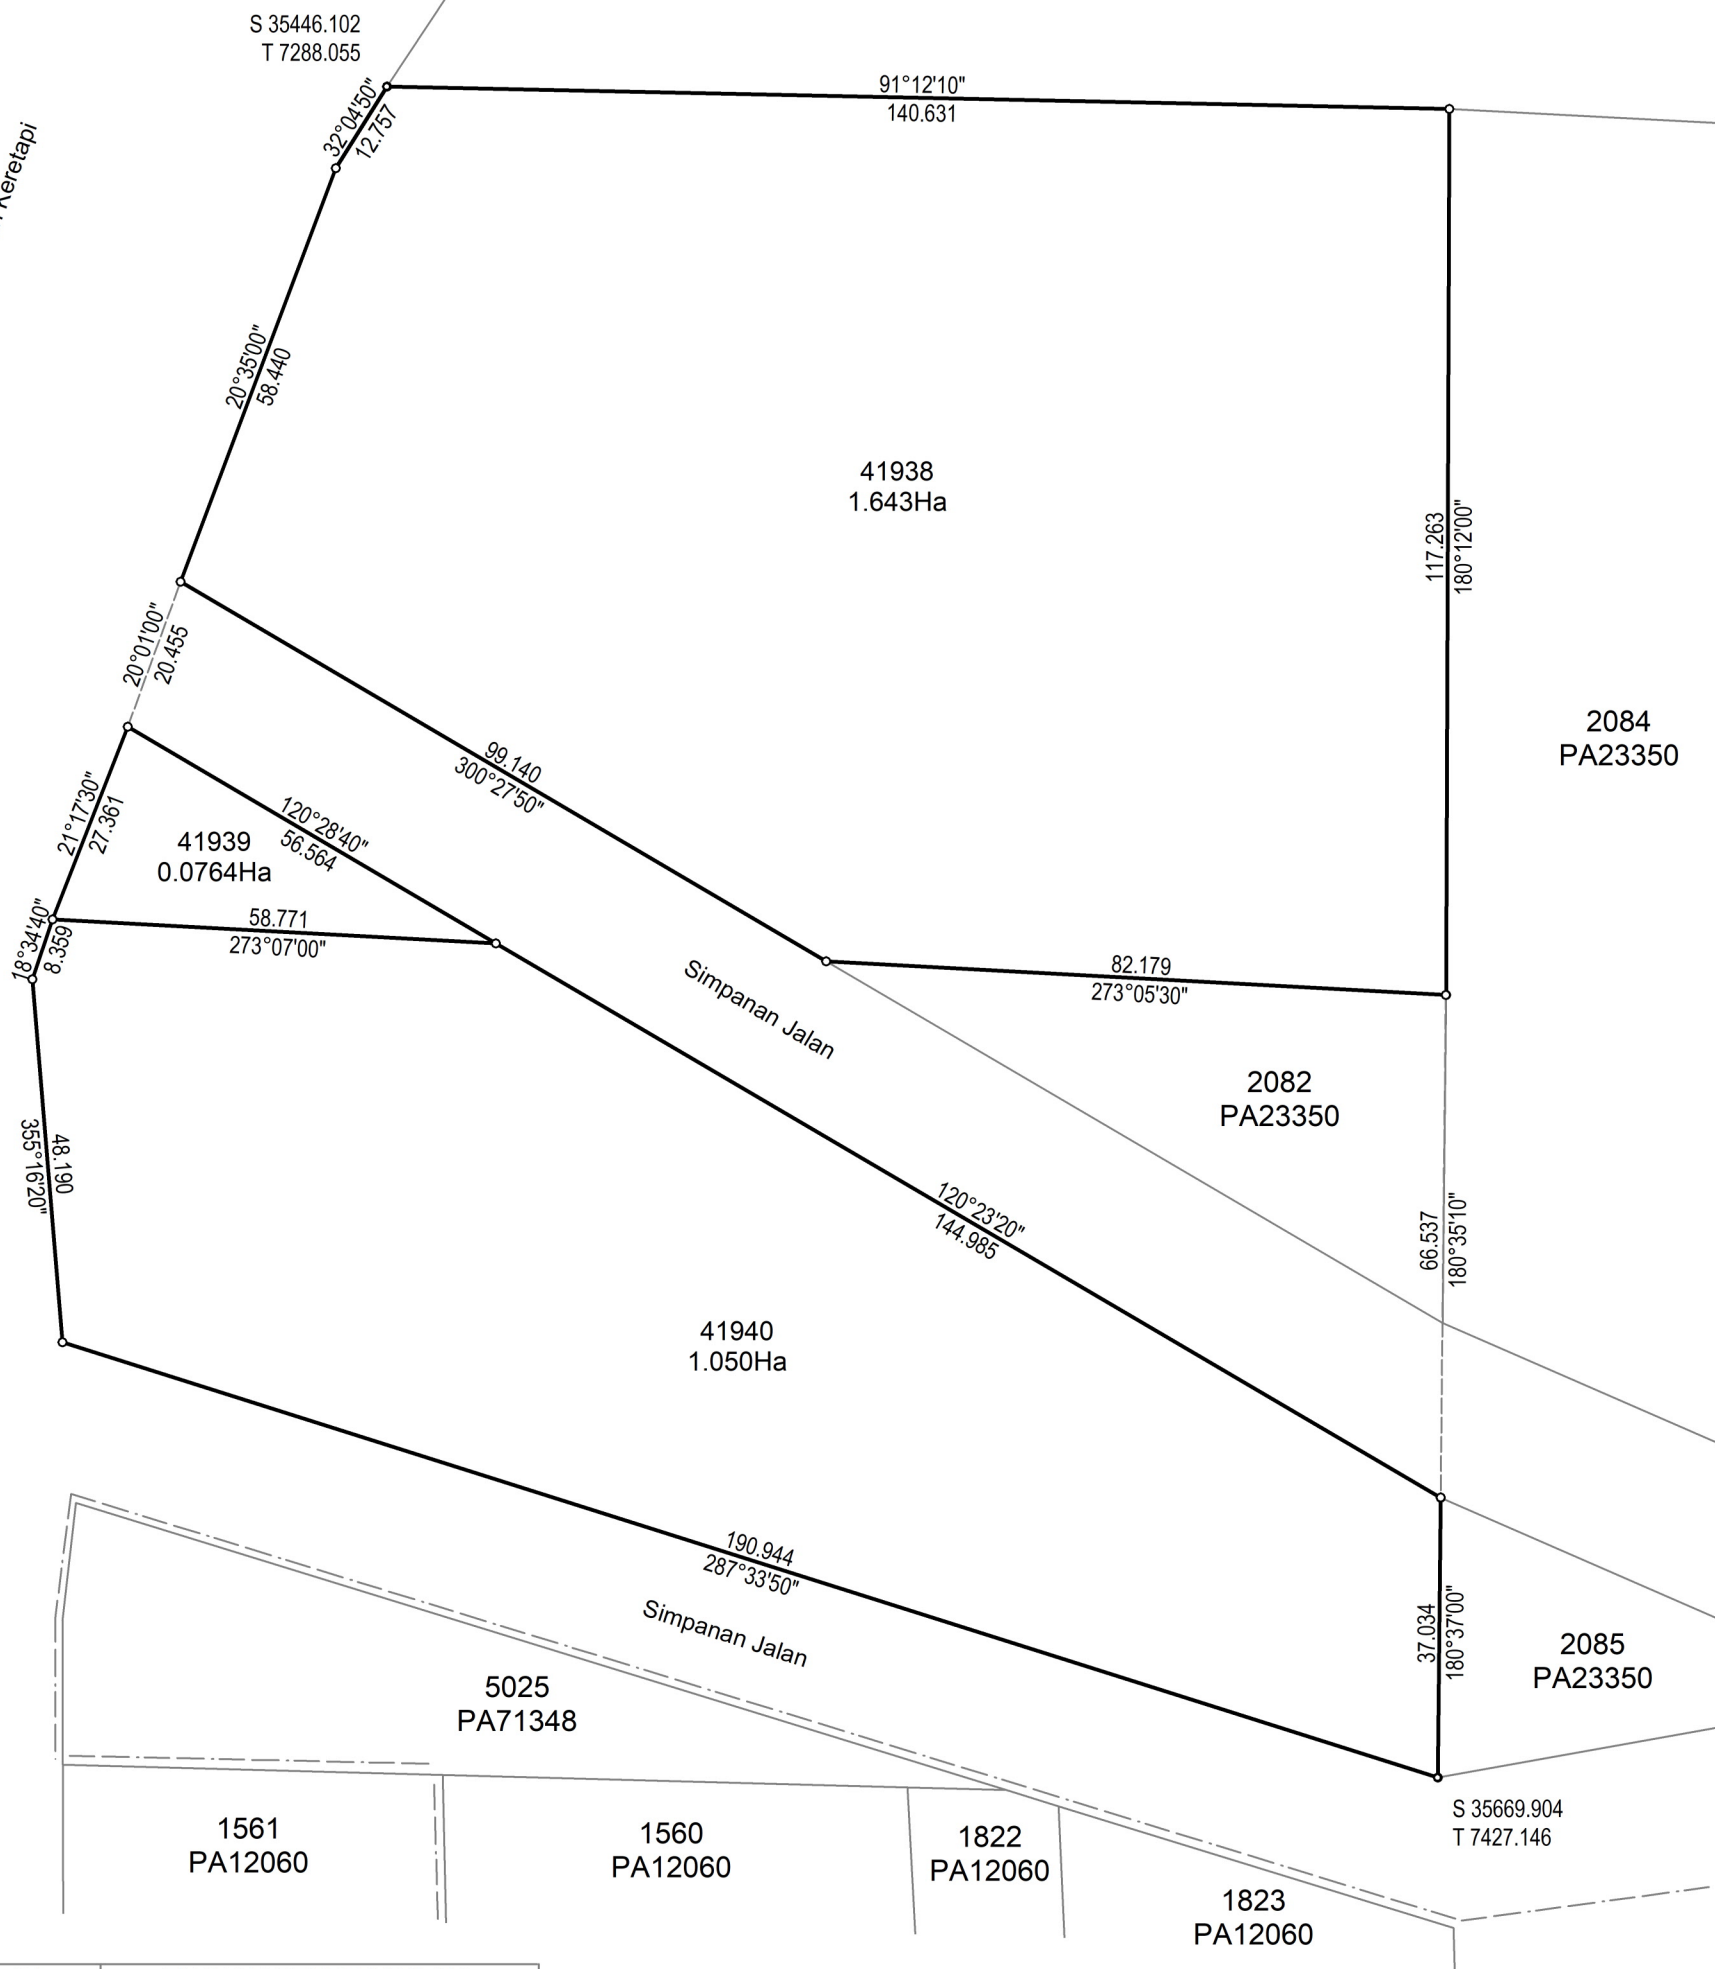


Simpanan Landasan Keretapi



NOTA :

BAKI LOT	LOT	PA	TUJUAN PENGAMBILAN
2080	41938	PA23350	PROJEK LANDASAN KERETAPI
2081	41939		
2083	41940		

Asas Koordinat GDM2000 Cassini-Soldner

NEGERI SELANGOR
DAERAH ULU SELANGOR
BANDAR SERENDAH SEKSYEN 020
LOT 41938 - 41940

DISEDIAKAN OLEH EZAFEL FIRDAUS BIN SHAKIER
SKALA 1 : 1000
PETA KADASTER 61B

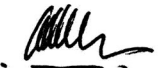
PA254243



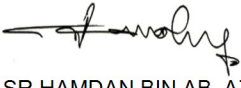
"Saya Datuk Sr Ng See Eng seorang Juruukur Tanah Berlesen di bawah Akta Juruukur Tanah Berlesen 1958 (Akta 458) memperakui bahawa pengukuran dari mana pelan ini telah disediakan, telah dijalankan dan ditanda diatas tanah oleh saya atau dibawah arahan saya sendiri secara langsung di lapangan semata-mata mengikut Peraturan-peraturan Juruukur Tanah Berlesen, dan bahawa pelan ini secara tepat mewakili pengukuran yang telah disempurnakan pada 6 haribulan November 2020.

Bahawa saya bertanggungjawab sepenuhnya ke atas salah betulnya ukuran ini.

Bertarikh 9 haribulan Ogos 2021.


Juruukur Tanah Yang Dilesen Di Bawah Akta 458"

FAIL UKUR PUBLSEL1326_2020
FAIL PEJ. TANAH JKPTG(SEL)200-1/6(8)
DILULUSKAN OLEH


SR HAMDAN BIN AB. AZIZ
PENGARAH UKUR DAN PEMETAAN
SELANGOR
TARIKH : 09.08.2021

