RUJUKAN	BEARING	JARAK
1	359°59'50"	1.232

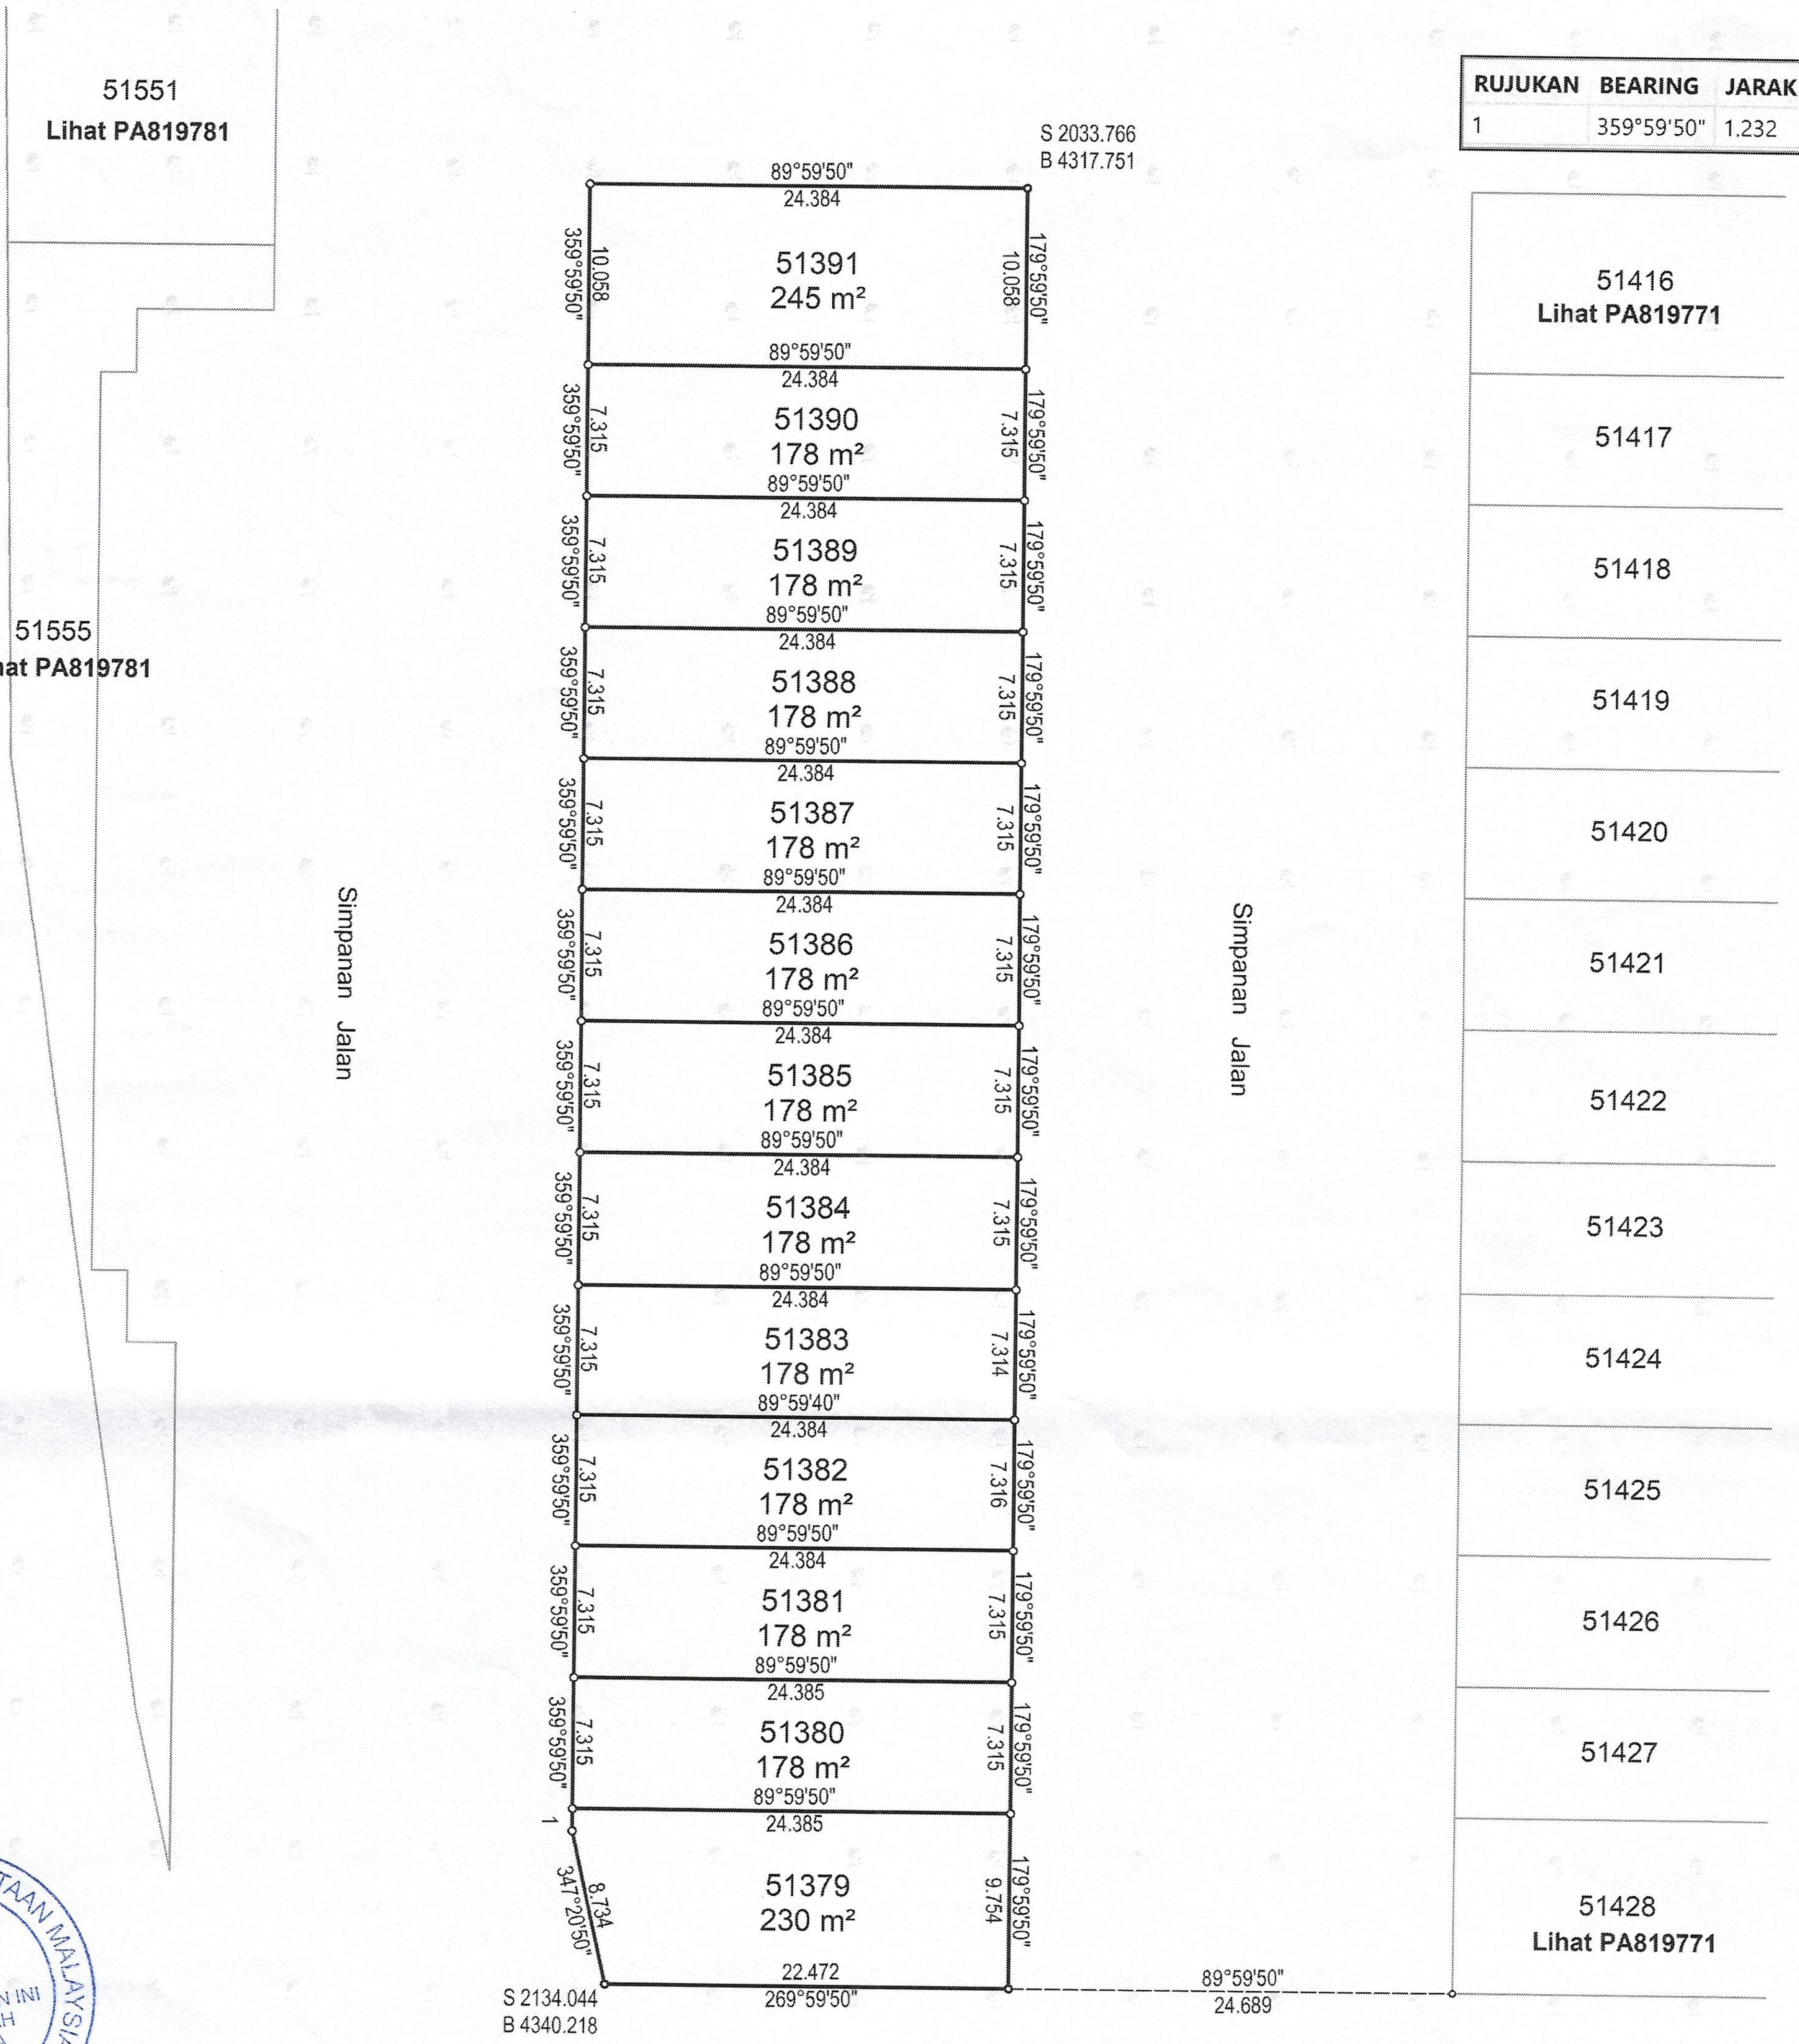

NOTA:
Dahulunya sebahagian lot 50795 & 50796 (PA806378)

Asas Koordinat GDM2000 Cassini-Soldner

JABATAN UKUR DAN PEMETAAN MALAYSIA
JUPEM
SALINAN PELAN INI
ADALAH SAH
DARIPADA
PELAN ASAL

NEGERI SEMBILAN
DAERAH SEREMBAN
BANDAR SEREMBAN UTAMA
LOT 51379 - 51391

DISEDIAKAN OLEH NOOR YUSMAR BINTI TALIB
SKALA 1 : 400
PETA KADASTER 55-B-III

PA819770

Saya, SHU WUU YANG, seorang Juruukur Tanah yang dilesen di bawah Akta Juruukur Tanah Berlesen 1958 (Akta 458), memperakui bahawa pengukuran darimana sebahagian pelan ini telah disediakan, telah dijalankan dan ditanda di atas tanah oleh saya atau dibawah arahan saya sendiri secara langsung di lapangan semata-mata mengikut Peraturan-peraturan Juruukur Tanah Berlesen, dan bahawa sebahagian pelan ini secara tepat mewakili pengukuran yang telah disempurnakan pada 17 Februari 2022.

Bahawa saya bertanggungjawab sepenuhnya ke atas salah betulnya ukuran ini.

Bertarikh 04 April 2024

Juruukur Tanah Yang Dilesen Di Bawah Akta 458

FAIL UKUR PUBLNS 17_2024
FAIL PEJ. TANAH PTS 528/105/21/42
DILULUSKAN OLEH

SR KHAIRUL NIZAM BIN ABD. AZIZ
TIMBALAN PENGARAH UKUR DAN PEMETAAN I
NEGERI SEMBILAN
TARIKH : 04.04.2024