

51442

Lihat PA819771

51439

51438

51437

51436

51435

51434



51433

51432

51431

Lihat PA819771

Simpunan Jalan

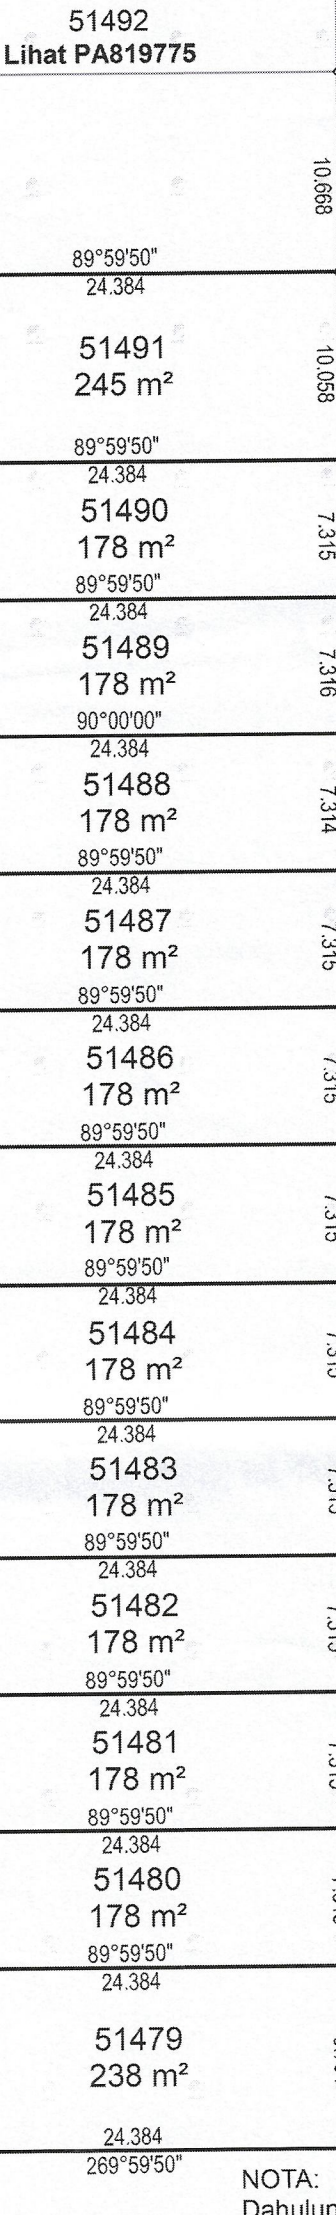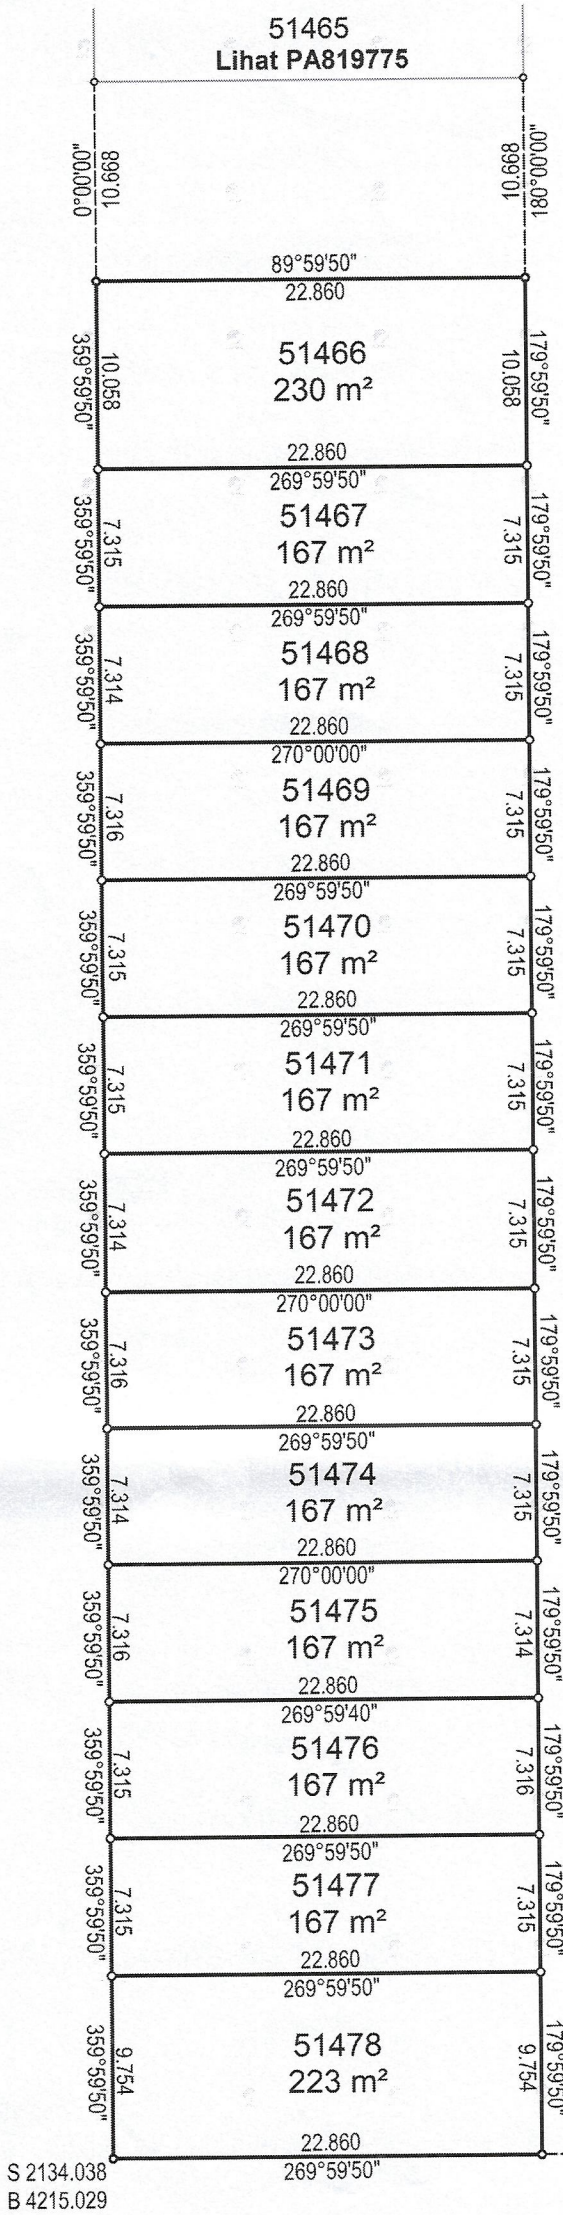

Simpunan Jalan

51552
Lihat PA819784

51558



NOTA:
Dahulunya sebahagian lot 50795 & 50796 (PA806378)
Asas Koordinat GDM2000 Cassini-Soldner

NEGERI SEMBILAN
DAERAH SEREMBAN
BANDAR SEREMBAN UTAMA
LOT 51466 - 51491

DISEDIAKAN OLEH NOOR YUSMAR BINTI TALIB
SKALA 1 : 400

PETA KADASTER 55-B-III

PA819772



Saya, SHU WUU YANG, seorang Juruukur Tanah yang dilen di bawah Akta Juruukur Tanah Berlesen 1958 (Akta 458), memperakui bahawa pengukuran darimana sebahagian pelan ini telah disediakan, telah dijalankan dan ditanda di atas tanah oleh saya atau dibawah arahan saya sendiri secara langsung di lapangan semata-mata mengikut Peraturan-peraturan Juruukur Tanah Berlesen, dan bahawa sebahagian pelan ini secara tepat mewakili pengukuran yang telah disempurnakan pada 17 Februari 2022.

Bahawa saya bertanggungjawab sepenuhnya ke atas salah betulnya ukuran ini.
Bertarikh 04 April 2024

Juruukur Tanah Yang Dilen Di Bawah Akta 458

FAIL UKUR PUBLNS 17_2024
FAIL PEJ. TANAH PTS 528/105/21/42
DILULUSKAN OLEH

SR KHAIRUL NIZAM BIN ABD. AZIZ
TIMBALAN PENGARAH UKUR DAN PEMETAAN I
NEGERI SEMBILAN
TARIKH : 04.04.2024

