


RUJUKAN	BEARING	JARAK
1	359°03'30"	17.024
2	89°57'50"	15.151
3	179°59'40"	17.030
4	269°59'50"	14.873
5	179°59'40"	3.585
6	270°00'00"	7.611
7	180°00'00"	3.547
8	269°58'20"	2.000
9	89°58'20"	2.001
10	180°00'00"	4.000
11	90°00'00"	2.734
12	347°21'00"	9.157
13	351°55'20"	9.010
14	90°00'00"	0.832
15	270°00'00"	4.729
16	90°00'00"	2.000
17	180°00'00"	3.464
18	90°00'00"	7.606
19	179°59'40"	3.585

S 1922.858
B 4365.376

51556
490 m²
Kawasan Hijau

51555
354 m²
Kawasan Hijau

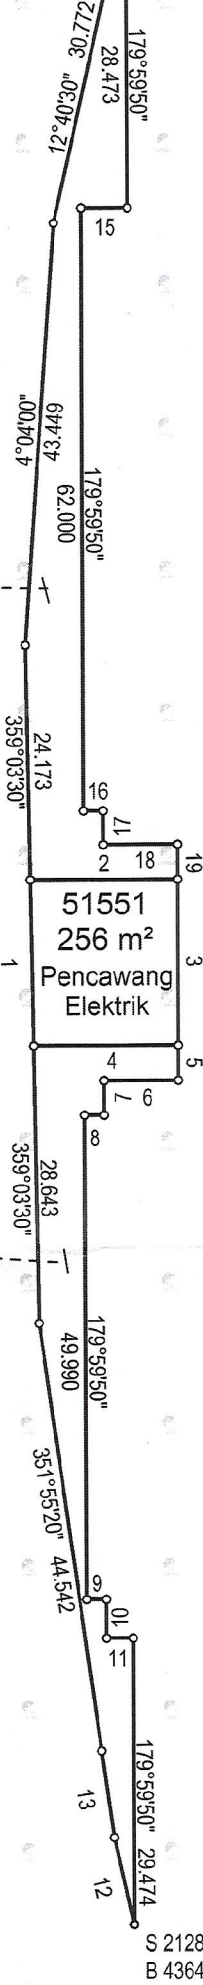

51403 Lihat PA819773
51402
51401
51400
51399
51398
51397
51396
51395
51394
51393
51392 Lihat PA819773

51404 Lihat PA819774
51405
51406
51407
51408
51409
51410
51411
51412
51413
51414
51415 Lihat PA819774

51391 Lihat PA819770
51390
51389
51388
51387
51386
51385
51384
51383
51382
51381
51380
Lihat PA819770 51379

51416 Lihat PA819771
51417
51418
51419
51420
51421
51422
51423
51424
51425
51426
51427
Lihat PA819771 51428

18249
PA30483

Simpanan Jalan



NOTA:
Dahulunya sebahagian lot 50795 & 50796 (PA806378)

Asas Koordinat GDM2000 Cassini-Soldner

NEGERI SEMBILAN
DAERAH SEREMBAN
BANDAR SEREMBAN UTAMA
LOT 51551, 51555 & 51556

DISEDIAKAN OLEH NOOR YUSMAR BINTI TALIB

SKALA 1 : 750

PETA KADASTER 55-B-III


PA819781



Saya, SHU WUU YANG, seorang Juruukur Tanah yang dilen di bawah Akta Juruukur Tanah Berlesen 1958 (Akta 458), memperakui bahawa pengukuran darimana sebahagian pelan ini telah disediakan, telah dijalankan dan ditanda di atas tanah oleh saya atau dibawah arahan saya sendiri secara langsung di lapangan semata-mata mengikut Peraturan-peraturan Juruukur Tanah Berlesen, dan bahawa sebahagian pelan ini secara tepat mewakili pengukuran yang telah disempurnakan pada 17 Februari 2022.

Bahawa saya bertanggungjawab sepenuhnya ke atas salah betulnya ukuran ini.

Bertarikh 04 April 2024

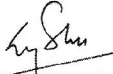
Juruukur Tanah Yang Dilen Di Bawah Akta 458

FAIL UKUR PUBLNS 17_2024
FAIL PEJ. TANAH PTS 528/105/21/42
DILULUSKAN OLEH



SR KHAIRUL NIZAM BIN ABD. AZIZ
TIMBALAN PENGARAH UKUR DAN PEMETAAN I
NEGERI SEMBILAN
TARIKH : 04.04.2024

