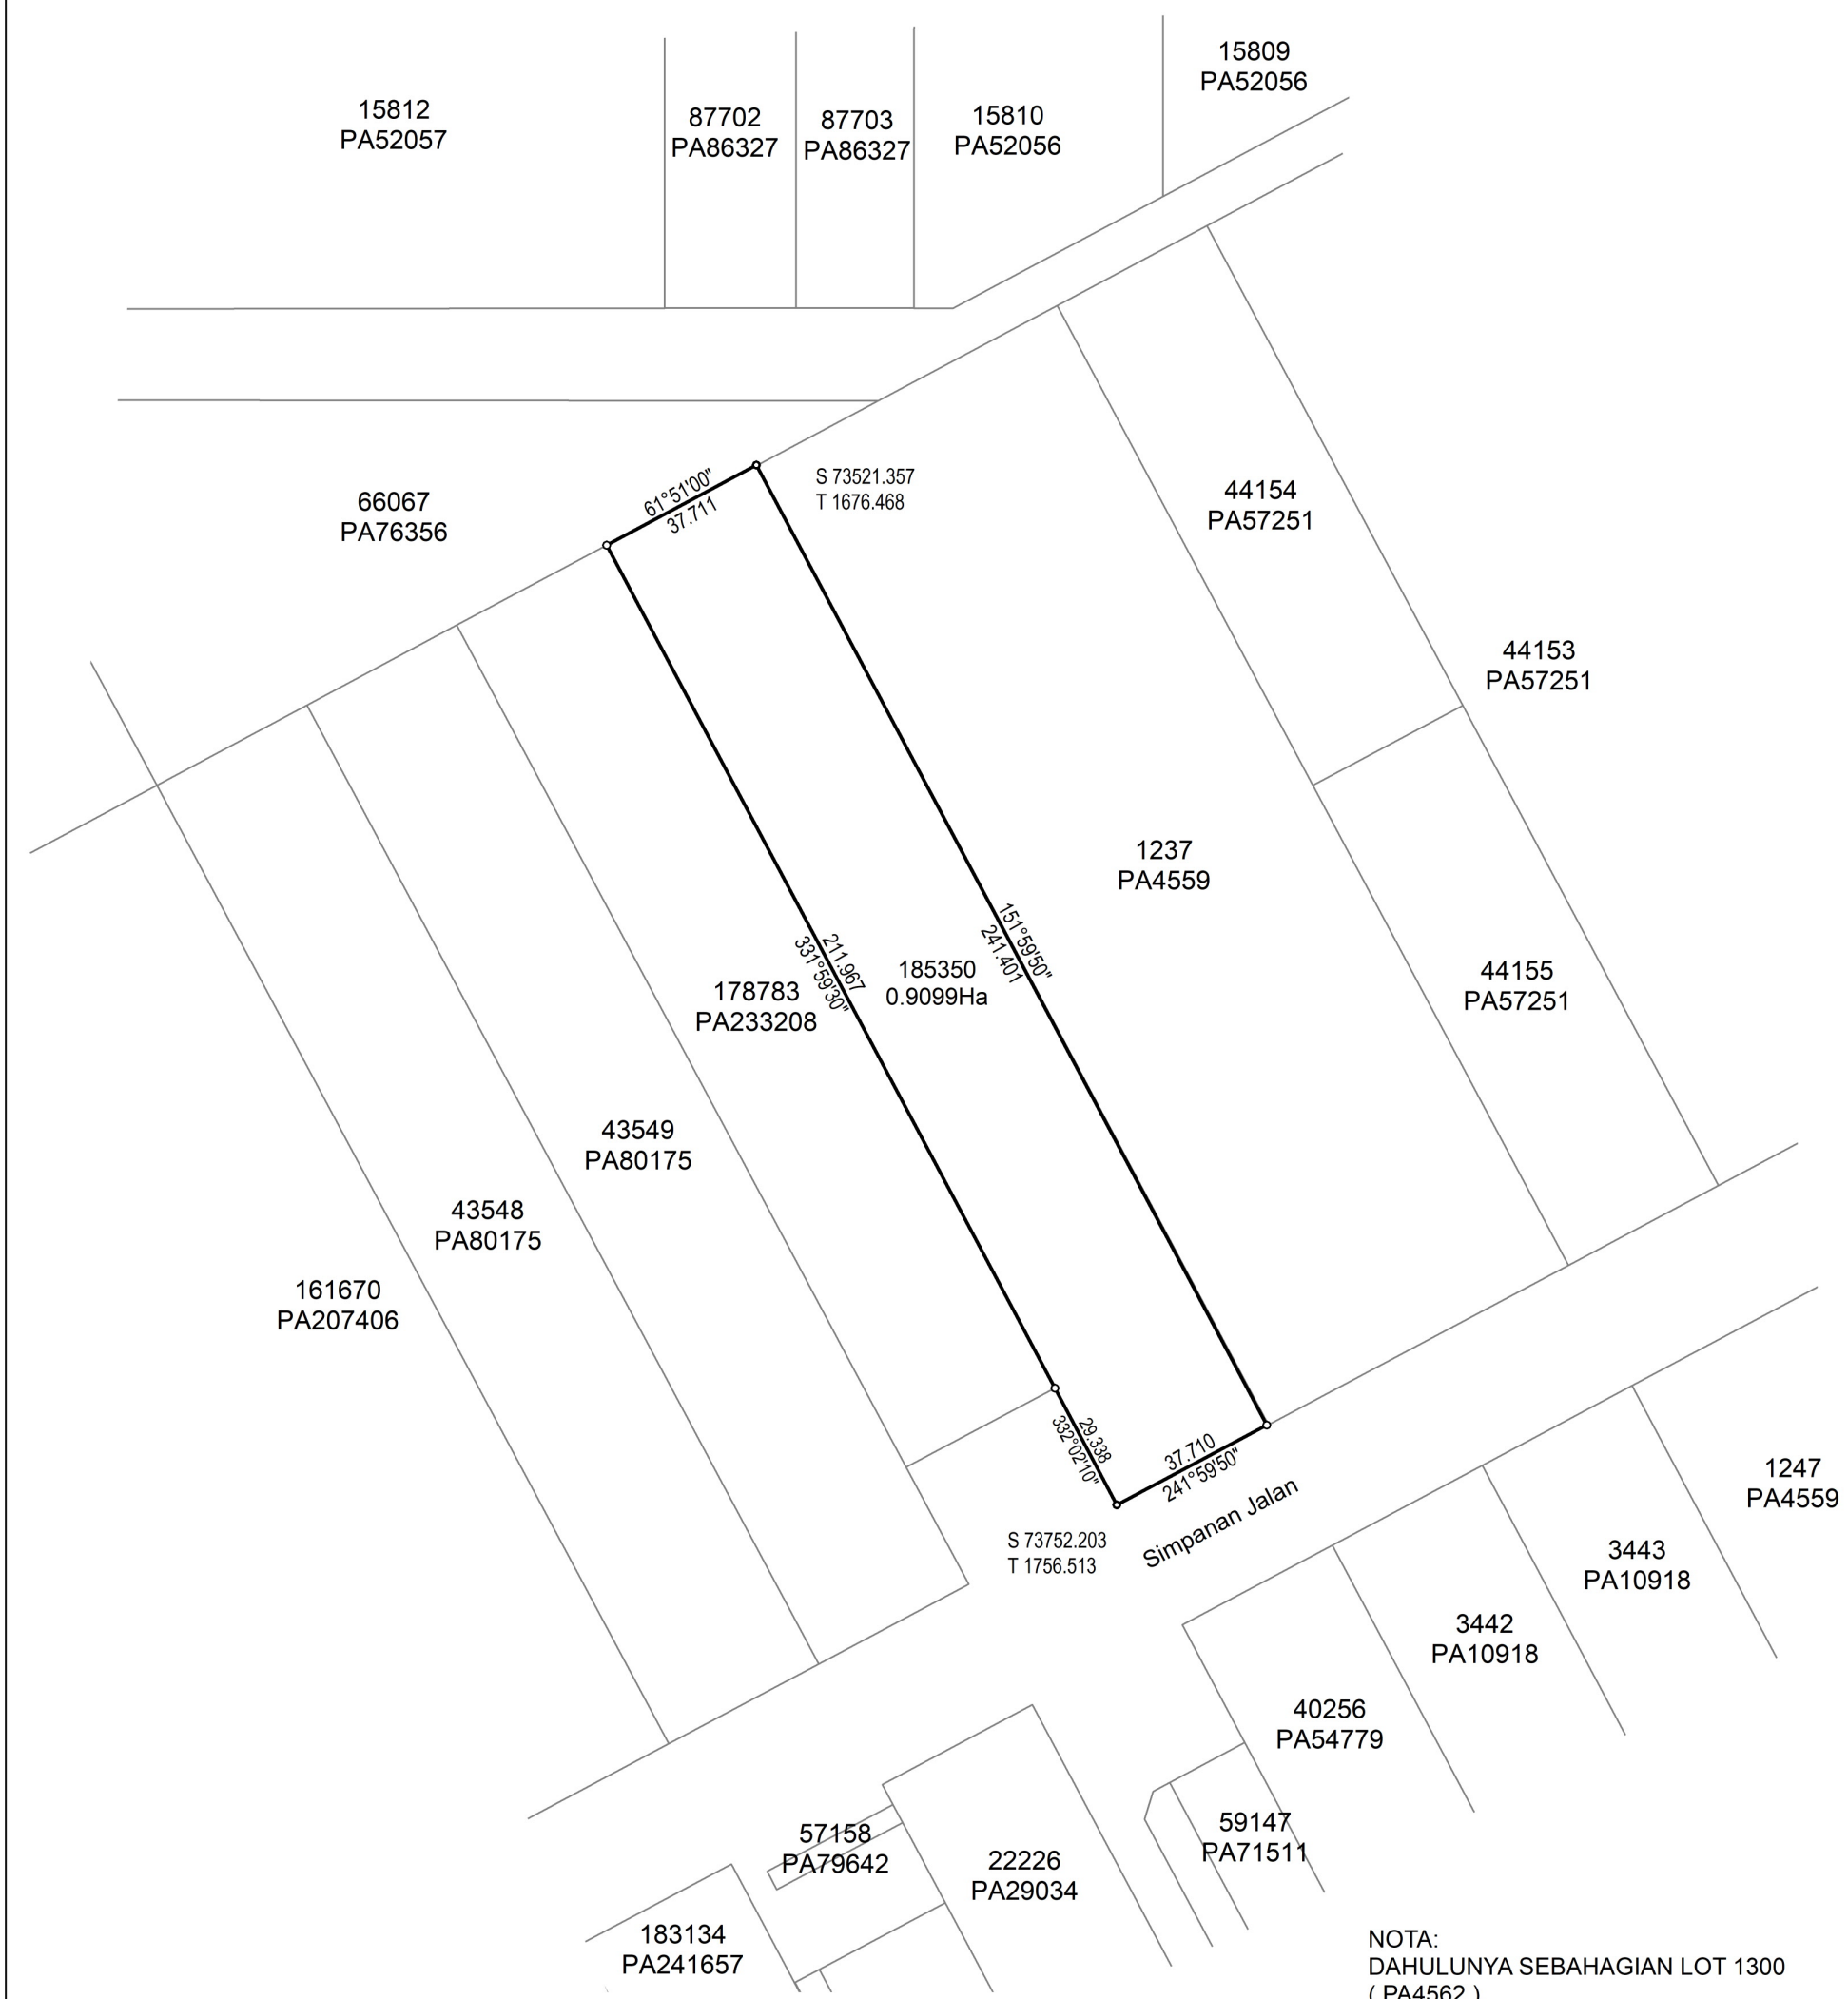


NOTA:
DAHULUNYA SEBAHAGIAN LOT 1300
(PA4562)

Asas Koordinat GDM2000 Cassini-Soldner

NEGERI SELANGOR

DAERAH KLANG

MUKIM KLANG

LOT 185350

DISEDIAKAN OLEH MD SALLEH BIN ALI

SKALA 1 : 1500

PETA KADASTER 100A

PA246603

"Saya HJ. MOHD APANDI BIN HJ. MOHAMAD seorang Juruukur Tanah Berlesen di bawah Akta Juruukur Tanah Berlesen 1958 (Akta 458) memperakui bahawa pengukuran dari mana pelan ini telah disediakan, telah dijalankan dan ditanda diatas tanah oleh saya atau dibawah arahan saya sendiri secara langsung di lapangan semata-mata mengikut Peraturan-peraturan Juruukur Tanah Berlesen, dan bahawa pelan ini secara tepat mewakili pengukuran yang telah disempurnakan pada 27 haribulan Februari 2008.

Bahawa saya bertanggungjawab sepenuhnya ke atas salah betulnya ukuran ini.

Bertarikh 23 haribulan September 2019

Jurukur Tanah Yang Dilesen Di Bawah Akta 458"

FAIL UKUR PUBLSEL328_2019

FAIL PEJ. TANAH PTK.5/15/2005

DILULUSKAN OLEH

SR HAMDAN BIN AB. AZIZ
PENGARAH UKUR DAN PEMETAAN
SELANGOR
TARIKH : 24.09.2019