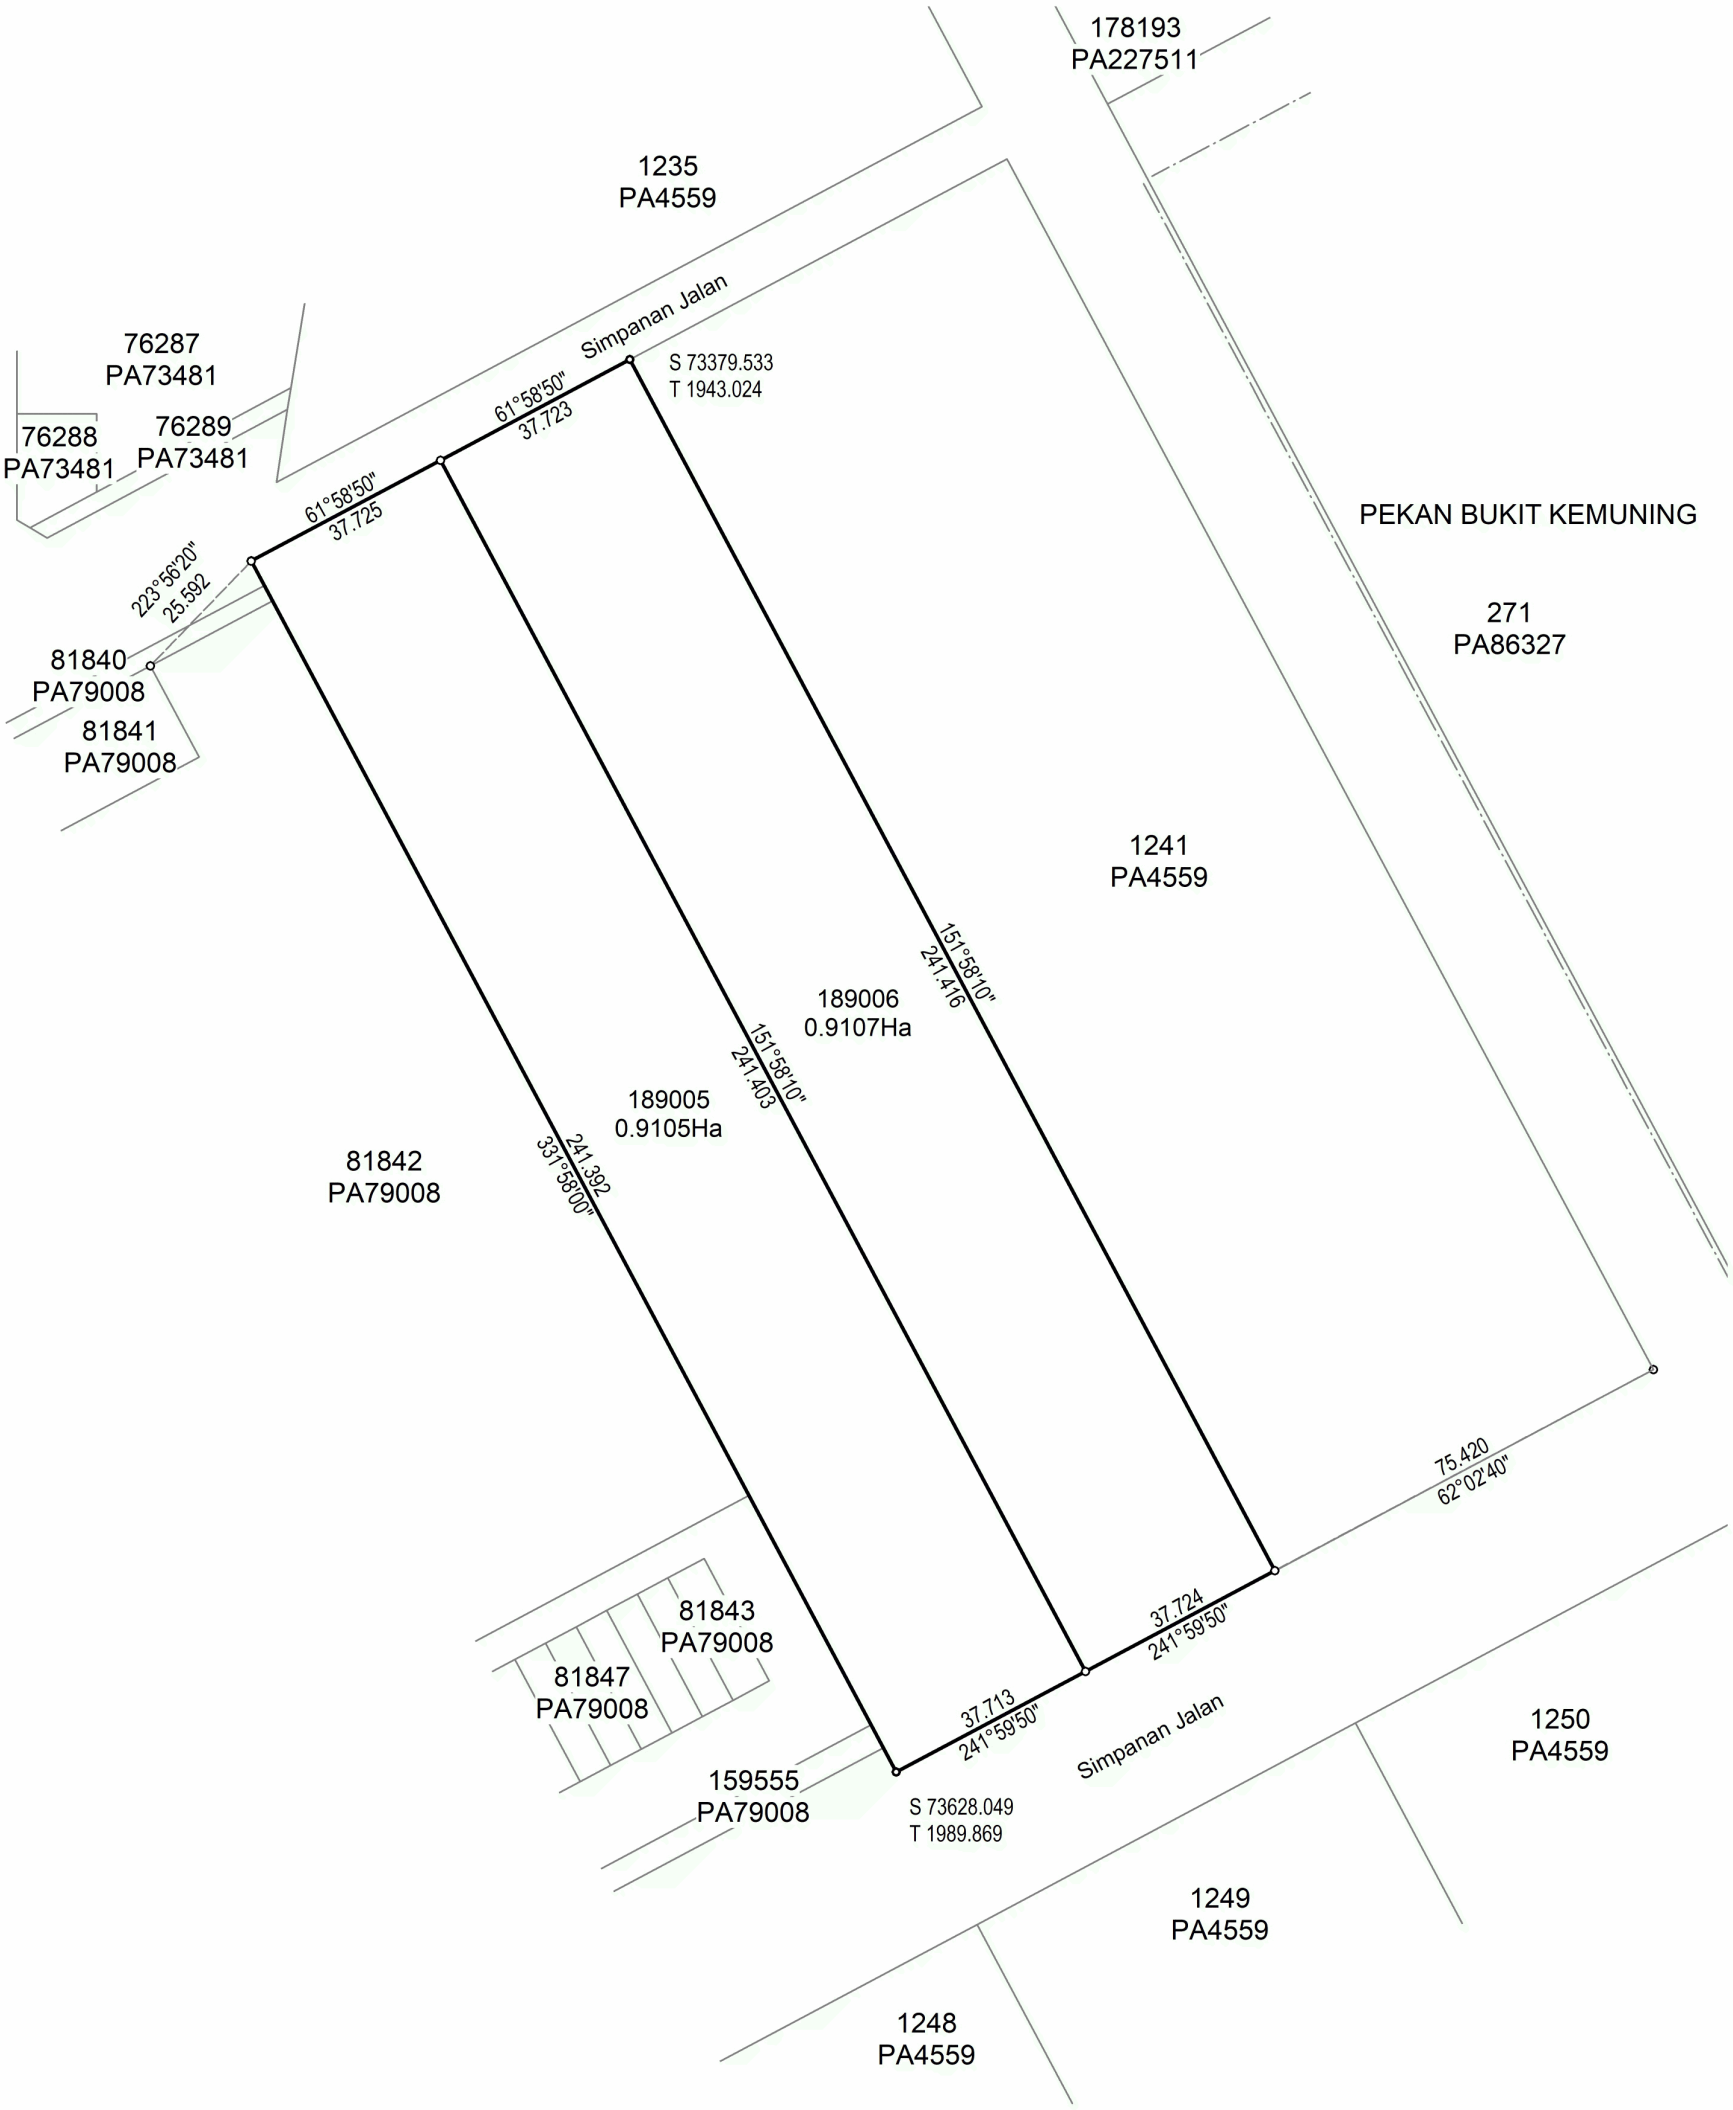



NOTA :
PECAHAN LOT 1240 ( PA4559 )
Asas Koordinat GDM2000 Cassini-Soldner

NEGERI SELANGOR
DAERAH KLANG
MUKIM KLANG
LOT 189005 & 189006

DISEDIAKAN OLEH EZAFEL FIRDAUS BIN SHAKIER

SKALA 1 : 1250

PETA KADASTER 100A

# PA257241

Saya, Sr. HJ. HASHIM BIN SIBELIK, S.M.S., P.J.K., seorang Juruukur Tanah yang dilesen di bawah Akta Juruukur Tanah Berlesen 1958 (Akta 458), memperakui bahawa pengukuran darimana pelan ini telah disediakan, telah dijalankan dan ditanda di atas tanah oleh saya atau dibawah arahan saya sendiri secara langsung di lapangan semata-mata mengikut Peraturan-peraturan Juruukur Tanah Berlesen, dan bahawa sebahagian pelan ini secara tepat mewakili pengukuran yang telah disempurnakan pada 03 haribulan Februari 2022

Bahawa saya bertanggungjawab sepenuhnya ke atas salah betulnya ukuran ini.

Bertarikh 23 haribulan Februari 2022

Jurukur Tanah Yang Dilesen Di Bawah Akta 458

FAIL UKUR PUBLSEL62_2022

FAIL PEJ. TANAH PTK.5/95/94 (9)

DILULUSKAN OLEH

SR BERNARD SIA SIEW FANG
PENGARAH UKUR DAN PEMETAAN
SELANGOR
TARIKH : 23.02.2022