NEGERI SELANGOR

DAERAH KLANG

MUKIM KLANG

LOT 43548 & 43549

PECAHAN LOT 1299 (PA 4562)

SKALA 1 : 2000

Fail Ukur P U BL SEL 55/1989

Fail Pej Tanah PTK 5/15/88

Lembar Piawai 100–A

JK 2099 M 46

BK 45573

Ukuran Kelas Satu

"Saya FOONG YOKE THEAN
seorang Juruukur Tanah Yang Diiesen Di bawah Akta 458 (Disemak 1991), memperakui bahawa kerja ukur darimana pelan ini telah disediakan telah dijalankan dan ditanda di atas tanah oleh saya atau di bawah arahan dan penyeliaan saya sendiri secara langsung di tempat kerjaluar semata – mata mengikut Peraturan–peraturan Juruukur Tanah Yang Diiesen dan bahawa pelan ini adalah merupakan dengan betulnya kerja ukur yang telah siap pada 20 haribulan Mac 1993

Juruukur Tanah Yang Diiesen Di bawah Akta 458 (Disemak 1991)" 7.9.99

Diluluskan oleh 23.12.09.
(Hj. Che Abdullah bin Md. Rejab)
~~(Mohamed bin Yunus, AMN)~~
Pengarah Ukur
Selangor Darul Ehsan

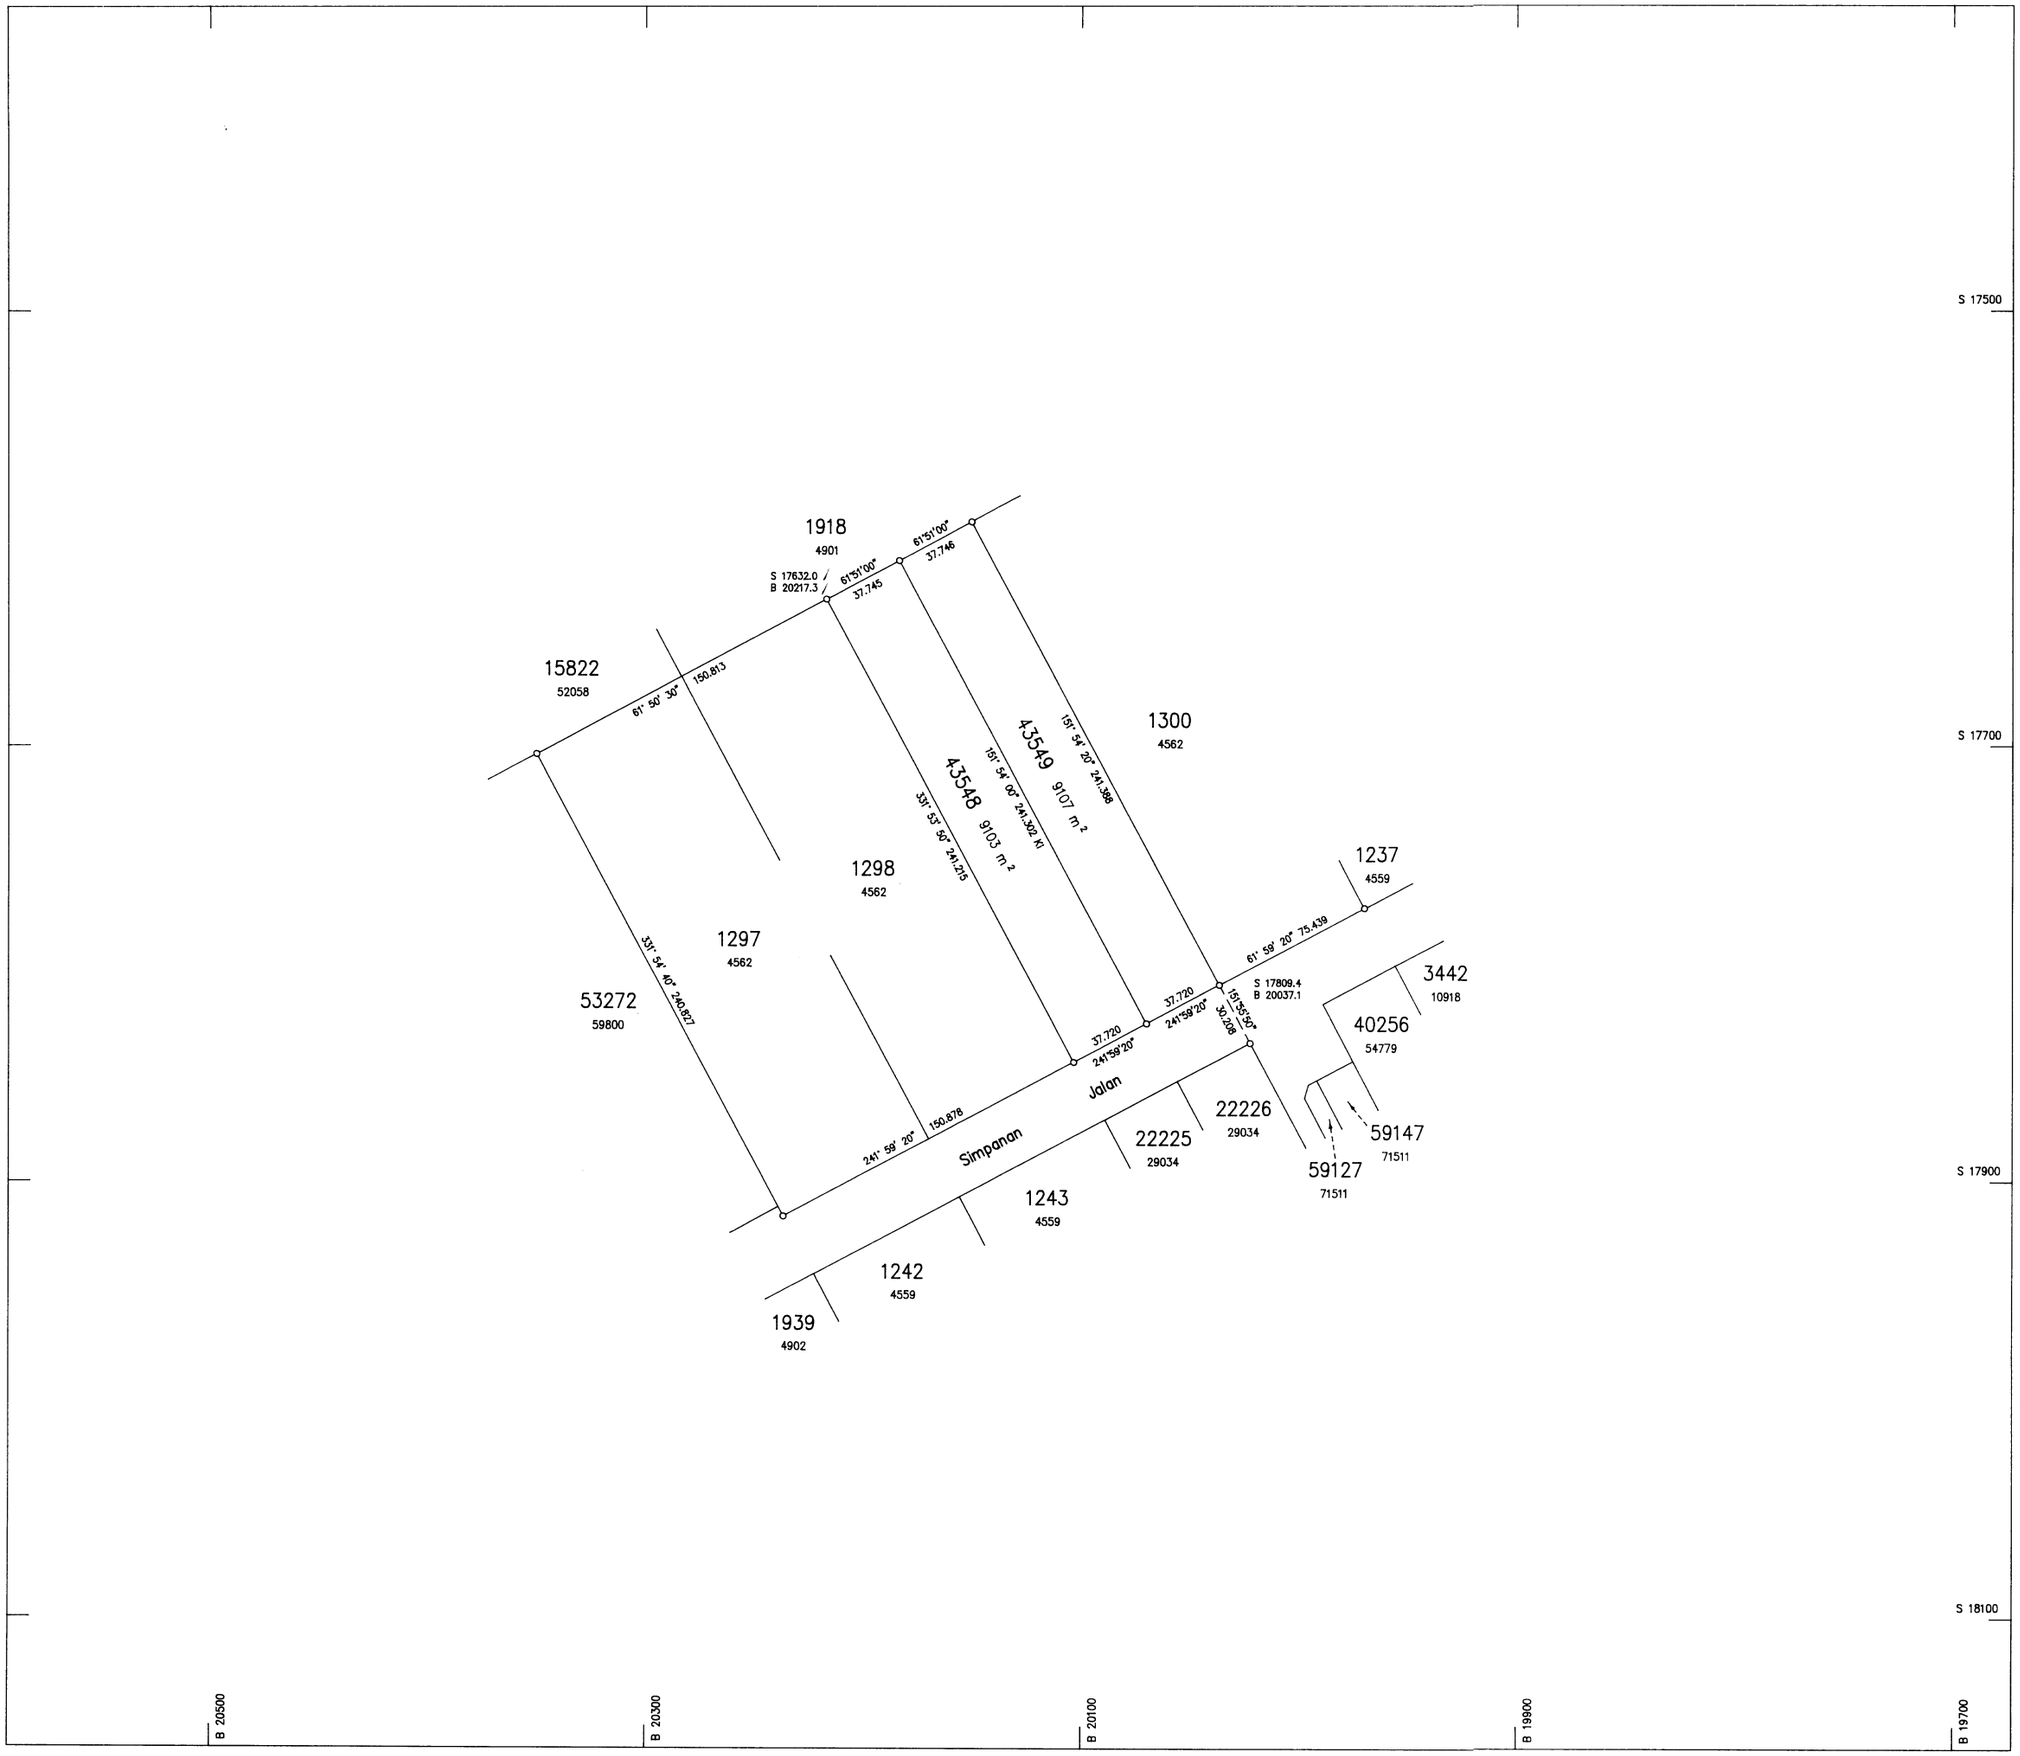

PA 80175