
RUJUKAN	BEARING	JARAK
1	48°57'40"	6.887
2	85°54'50"	0.070
3	269°58'30"	4.619

NOTA :
DAHULUNYA SEBAHAGIAN LOT 74064 (PA 110251)

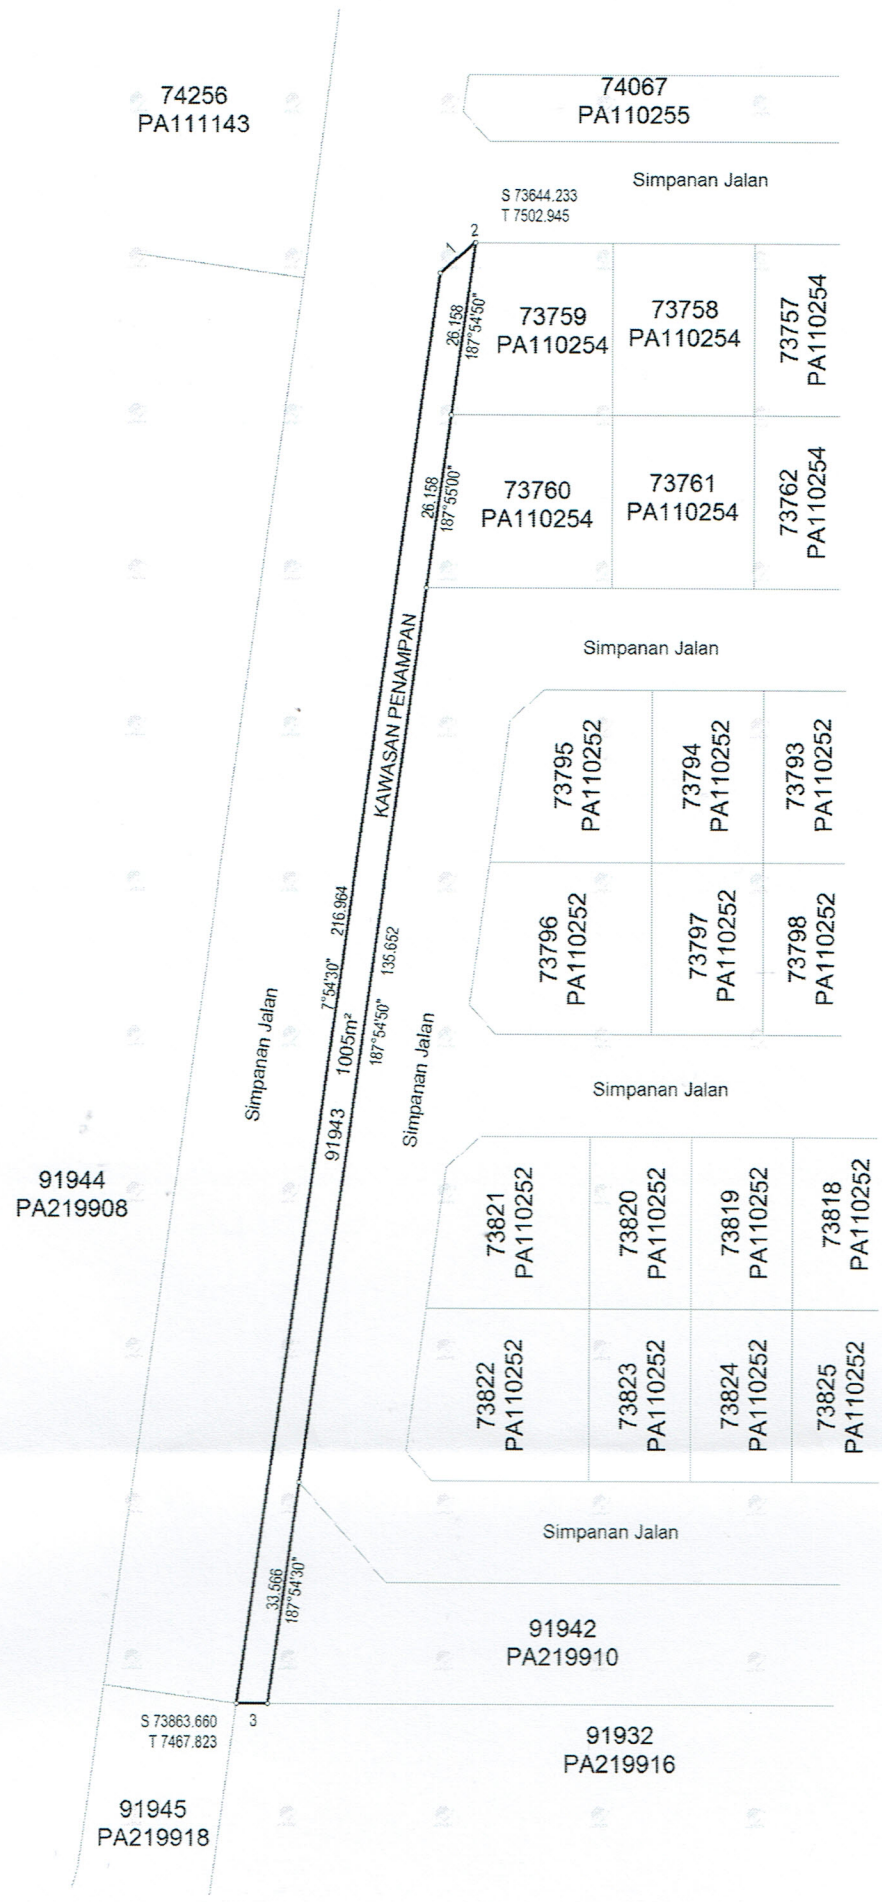

Asas Koordinat GDM2000 Cassini-Soldner

NEGERI SELANGOR

DAERAH PETALING

MUKIM DAMANSARA

LOT 91943

SKALA 1 : 800

PETA KADASTER 100B

PA219909

"Saya NAZARETH AUSTIN seorang Juruukur Tanah Berlesen di bawah Akta Juruukur Tanah Berlesen 1958 (Akta 458) memperakui bahawa pengukuran dari mana pelan ini telah disediakan, telah dijalankan dan ditanda diatas tanah oleh saya atau dibawah arahan saya sendiri secara langsung di lapangan semata-mata mengikut Peraturan-peraturan Juruukur Tanah Berlesen, dan bahawa pelan ini secara tepat mewakili pengukuran yang telah disempurnakan pada 27 haribulan Oktober 2012.

Bahawa saya bertanggungjawab sepenuhnya ke atas salah betulnya ukuran ini.

Bertarikh 6 haribulan Februari 2015

Juruukur Tanah Yang Diliesen Di Bawah Akta 458"

FAIL UKUR PUBLSEL1181_2013

FAIL PEJ. TANAH PTP6/1814/09

DILULUSKAN OLEH

Sr. AHMAD BIN ZAKARIA, KMN
PENGARAH UKUR DAN PEMETAAN SELANGOR

Tarikh: 18/02/2015

JABATAN UKUR DAN PEMETAAN MALAYSIA
JUPEM
SALINAN PELAN INI ADALAH SAH DARIPADA PELAN ASAL
SELANGOR