


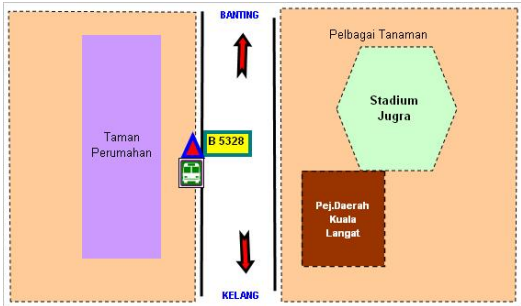

JABATAN UKUR DAN PEMETAAN MALAYSIA

STESEN TANDA ARAS (BM)

2009

NO STESEN	NEGERI	DAERAH	BANDAR / PEKAN
B 5328	SELANGOR	Kuala Langat	Telok Datuk
KETINGGIAN (M)		HURAIAN	
3.434		Sebelah kiri laluan Kelang - Banting, di tepi setesen Bas dan Taman perumahan sementara di seberang jalan PEJABAT DAERAH KUALA LANGAT DAN STADIUM JUGRA, Sebelum Jejantas.	
KOORDINAT		CATATAN	
LATITUD	LONGITUD		
2° 49' 6.26000"	101° 31' 15.12000"		
U/S	T/B	DATUM UKURAN	
391699.48200	312018.84500	DTGSM/LSD	
GAMBAR FOTO			LAKARAN
			

JABATAN UKUR DAN PEMETAAN MALAYSIA (JUPEM)

HAKCIPTA TERPELIHARA JUPEM

SEBARANG PENYEBARAN DALAM APA JENIS BENTUK MESTILAH MENDAPAT KEBENARAN JUPEM