


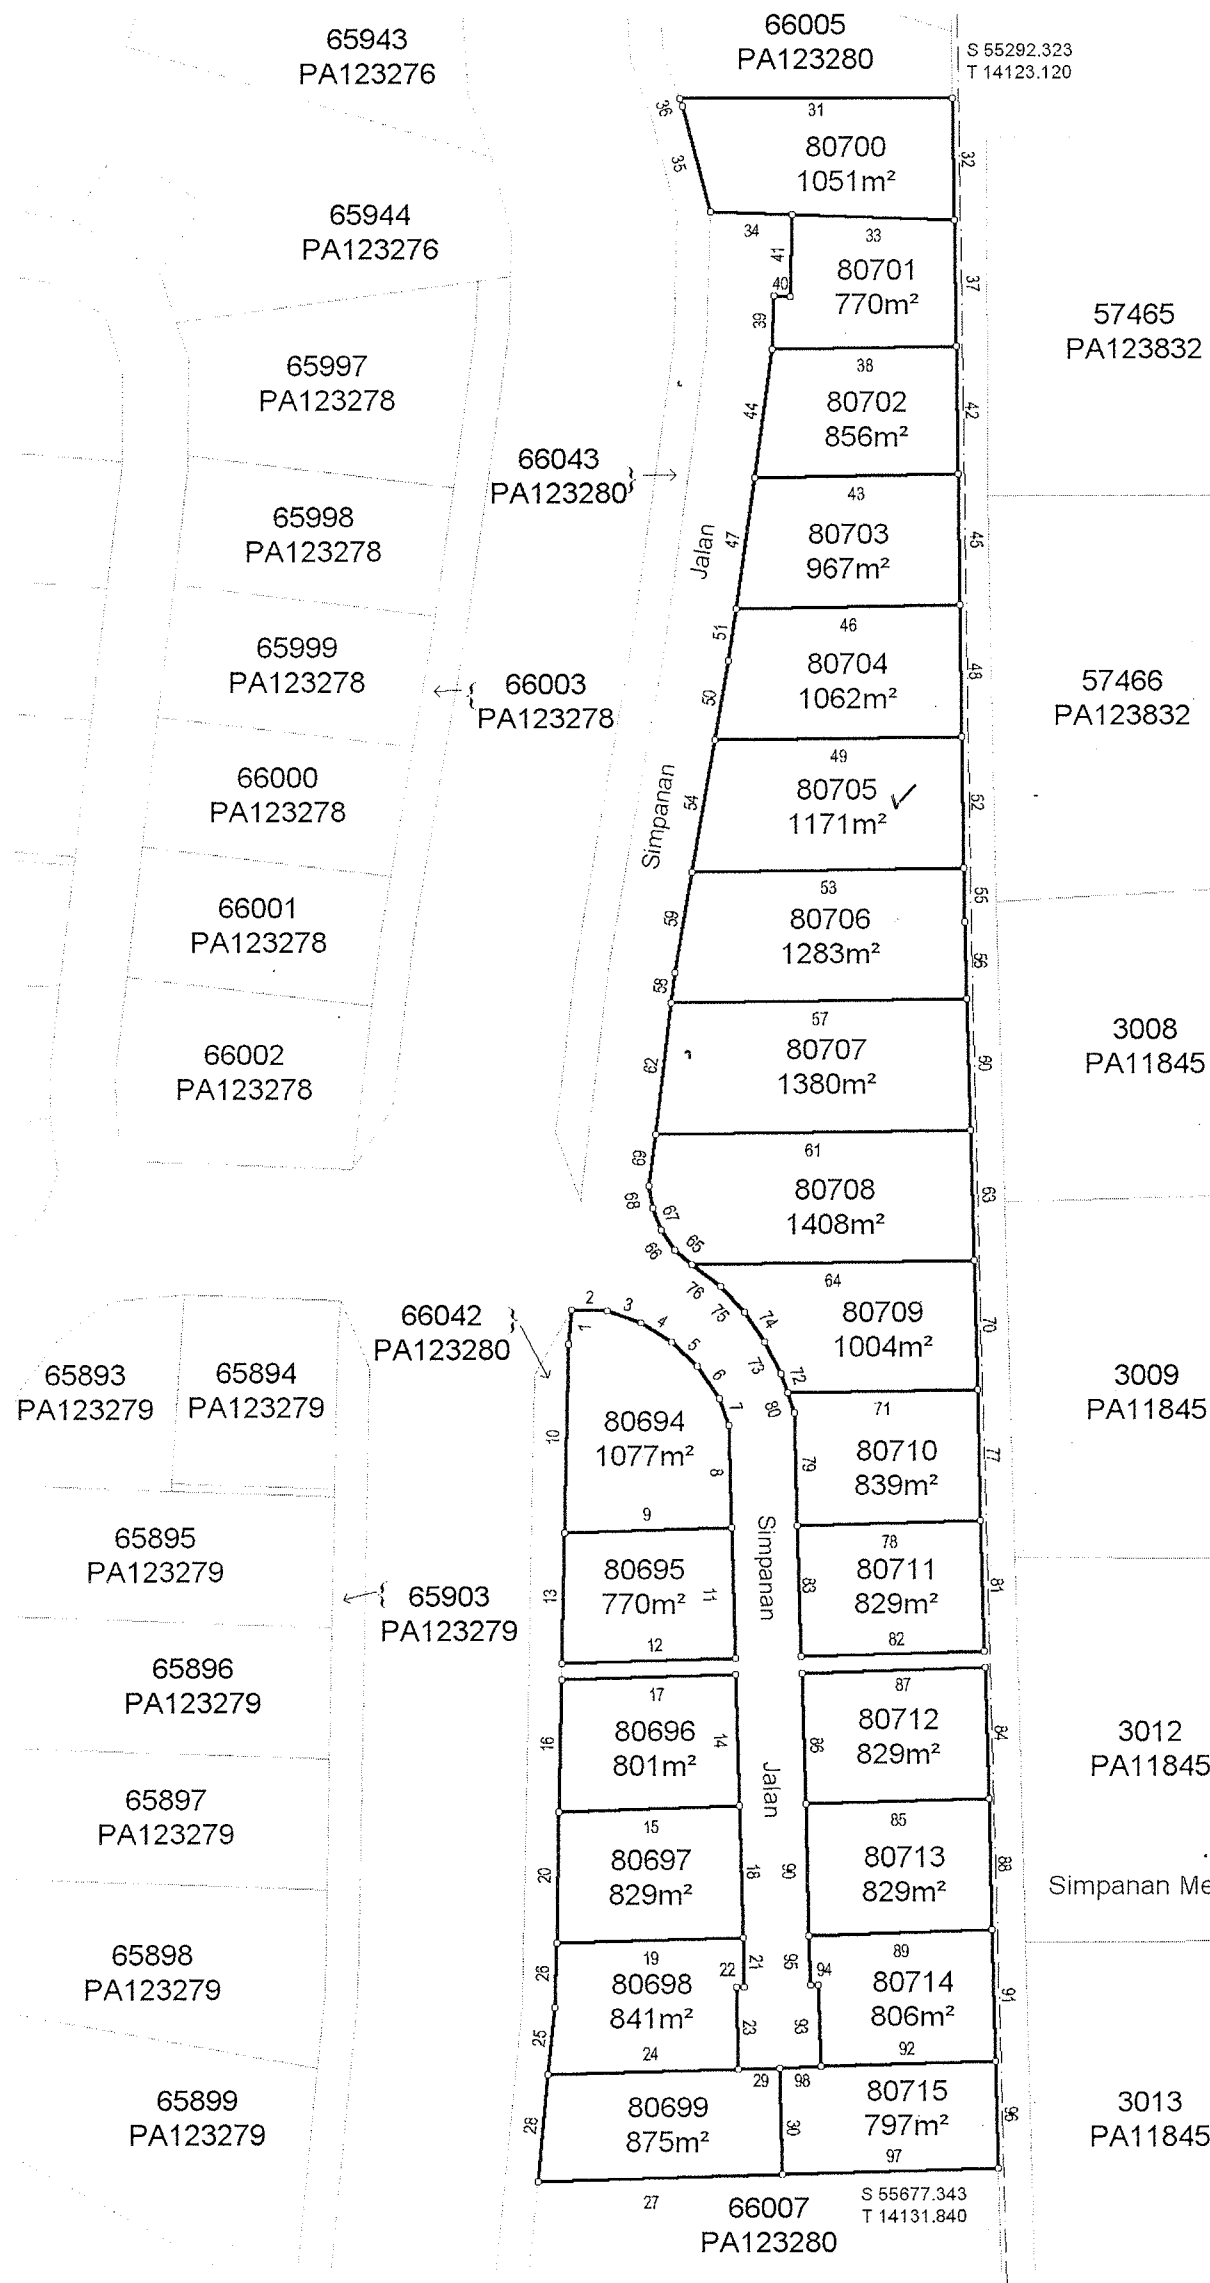

RUJUKAN	BEARING	JARAK
51	7°50'50"	9.752
52	179°10'10"	24.385
53	269°09'50"	50.321
54	9°46'40"	24.808
55	179°10'10"	9.994
56	178°23'40"	14.389
57	269°09'50"	54.783
58	6°50'50"	5.762
59	9°46'40"	18.998
60	178°23'40"	24.387
61	269°09'50"	58.401
62	6°50'50"	24.605
63	178°23'40"	24.230
64	269°09'50"	52.224
65	310°24'40"	4.224
66	324°24'30"	4.407
67	338°07'00"	4.405
68	351°48'40"	4.135
69	6°50'50"	9.697
70	178°23'40"	24.088
71	269°09'40"	35.191
72	340°51'10"	3.829
73	333°45'20"	6.560
74	325°10'50"	6.561
75	316°35'40"	6.560
76	308°16'10"	6.746
77	178°23'40"	24.387
78	268°24'00"	33.991
79	358°24'10"	21.061
80	340°51'10"	3.979
81	178°23'40"	24.383
82	268°24'00"	33.995
83	358°24'10"	24.382
84	178°23'40"	24.384
85	268°24'00"	33.999
86	358°24'10"	24.384
87	88°24'00"	33.995
88	178°23'40"	24.384
89	268°23'50"	34.002
90	358°24'10"	24.386
91	178°23'40"	24.384
92	268°22'40"	32.479
93	358°24'10"	15.253
94	268°23'10"	1.527
95	358°24'10"	9.142
96	178°23'40"	19.873
97	268°23'30"	40.102
98	88°22'40"	7.621

RUJUKAN	BEARING	JARAK
1	5°03'20"	6.434
2	91°13'20"	6.567
3	110°24'00"	6.691
4	121°46'00"	6.690
5	133°08'30"	6.689
6	145°31'40"	7.286
7	160°51'40"	5.170
8	178°24'20"	19.178
9	268°24'20"	31.007
10	1°05'30"	35.090
11	178°24'20"	24.390
12	268°25'00"	32.152
13	1°05'30"	24.410
14	178°24'20"	24.388
15	268°26'00"	33.440
16	1°05'30"	24.410
17	88°25'30"	32.295
18	178°24'20"	24.388
19	268°26'20"	34.584
20	1°05'30"	24.411
21	178°24'20"	9.123
22	268°22'50"	1.521
23	178°24'20"	15.259
24	268°22'40"	35.189
25	5°31'30"	12.655
26	1°05'30"	11.876
27	268°23'30"	45.292
28	5°31'30"	20.006
29	88°22'40"	7.620
30	178°23'50"	19.862
31	89°54'40"	50.585
32	179°10'10"	22.794
33	271°54'50"	30.076
34	271°54'50"	15.241
35	345°28'40"	20.513
36	340°18'20"	1.424
37	179°10'10"	23.460
38	269°10'00"	34.170
39	1°39'30"	9.820
40	91°39'20"	3.044
41	1°39'30"	15.237
42	179°10'10"	23.791
43	269°09'50"	37.801
44	7°50'50"	24.067
45	179°10'10"	24.385
46	269°10'00"	41.522
47	7°50'50"	24.666
48	179°10'10"	24.383
49	269°09'50"	45.755
50	9°46'40"	15.001

Nota :-
Baki Lot 66006 (PA 123280).
Lot-lot yang terbit daripada pecahan & penyerahan di bawah Seksyen 200 KTN.

Asas Koordinat GDM2000 Cassini-Soldner

WILAYAH PERSEKUTUAN KUALA LUMPUR

MUKIM BATU

LOT 80694 - 80715

SKALA 1 : 1400

PETA KADASTER 77-C

PA1108797

"Saya Lee Ai Theng seorang Jurukur Tanah Berlesen di bawah Akta Jurukur Tanah Berlesen 1968 (Akta 458) berperakui bahawa pengukuran dari mana pelan ini telah disediakan, telah dijalankan dan ditanda diatas tanah oleh saya atau dibawah arahan saya sendiri secara langsung di lapangan semata-mata mengikut Peraturan-peraturan Jurukur Tanah Berlesen, dan bahawa pelan ini secara tepat mewakili pengukuran yang telah disempurnakan pada 17 haribulan Mei 2013.

Bahawa saya bertanggungjawab sepenuhnya ke atas salah betulnya ukuran ini.

Bertanikh 21 haribulan Oktober 2013.

Jurukur Tanah Yang Dilesen Di Bawah Akta 458"

FAIL UKUR PUBLWP86_2013

FAIL PEJ. TANAH PTG/WP.6/(SP)/2013/1466

DILULUSKAN OLEH

MD'ZAKI BIN AD WAHID
PENGARAH UKUR DAN PEMETAAN
WILAYAH PERSEKUTUAN KUALA LUMPUR

Tarikh: 21-10-2013