

41614	100472
41613	
41612	100472
43388	104421
43387	
43386	
43385	
43384	
43383	
43382	
43381	104421

Jalan Desa Aman 6

p 87°56'10" 23.839
 p 87°57'40" 6.993
 p 127°02'10" 7.098
 S 84°45.899
 T 4440.970

43364
104421

43363

43362

43361

43360

43359

43358

43357

43356

43355

43354

43353
104421

43352
104420

Jalan Desa Aman 2A

5.056
 227°33'20" pk

664.06

.01

.90

.991

KAWASAN LAPANG

43351
5488 m²

86.452

20°

18°

56225

278° 59' 00" 16.828 pk

56226
121348

278° 59' 40" 19.880 p

278° 59' 10" 30.920

0074 1

0574 1

4500 1

WILAYAH PERSEKUTUAN
KUALA LUMPUR

MUKIM KUALA LUMPUR

LOT 43351 (PA 104421)

UKURAN SEMULA

SKALA 1 : 500

NOTA :-

PEWARTAAN KAWASAN LAPANG DI BAWAH SEKSYEN 62 KTN

Fail Ukur PUBLWP 199/2010

Fail Pej. Tanah PTG/WP 11/2/141/10


Peta Kadaster 0654

JK 963 M 125

Saya, ZUL MAJID BIN MOKHTAR BAZIN seorang Juruukur Tanah yang dilesen di bawah Akta Juruukur Tanah Berlesen 1958 (Akta 458), memperakui bahawa pengukuran darimana pelan ini telah disediakan, telah dijalankan dan ditanda di atas tanah oleh saya atau di bawah arahan saya sendiri secara langsung di lapangan semata-mata mengikut Peraturan-peraturan Juruukur Tanah Berlesen, dan bahawa pelan ini secara tepat mewakili pengukuran yang telah disempurnakan pada 8 haribulan Februari 2010.


Bahawa saya bertanggungjawab sepenuhnya ke atas salah betulnya ukuran ini.

Bertarikh 15 haribulan Jun 2010.

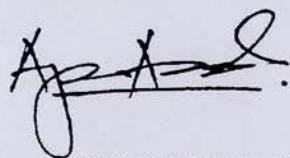

Juruukur Tanah Yang Dilesen di bawah Akta 458

Diluluskan Oleh

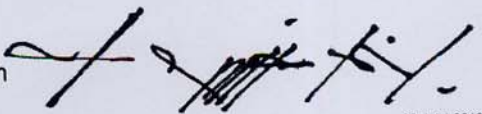

MD ZAKI BIN AD WAHID
Pengarah Ukur dan Pemetaan
Wilayah Persekutuan
Kuala Lumpur

29-Julai-2010

PA 124531

S 8400

S 8450

S 8500

S 8550

T 4350

T 4400

41614
100472

41613

41663
100472

S 8524.312
T 4375.913

41661
100473

56224
121348

56225

278° 59' 10" 16.723 pk 278° 59' 00" 16.828

86.452

20"

18'

19'